




FASAD MOT VÄSTER



FASAD MOT SÖDER



FASAD MOT ÖSTER

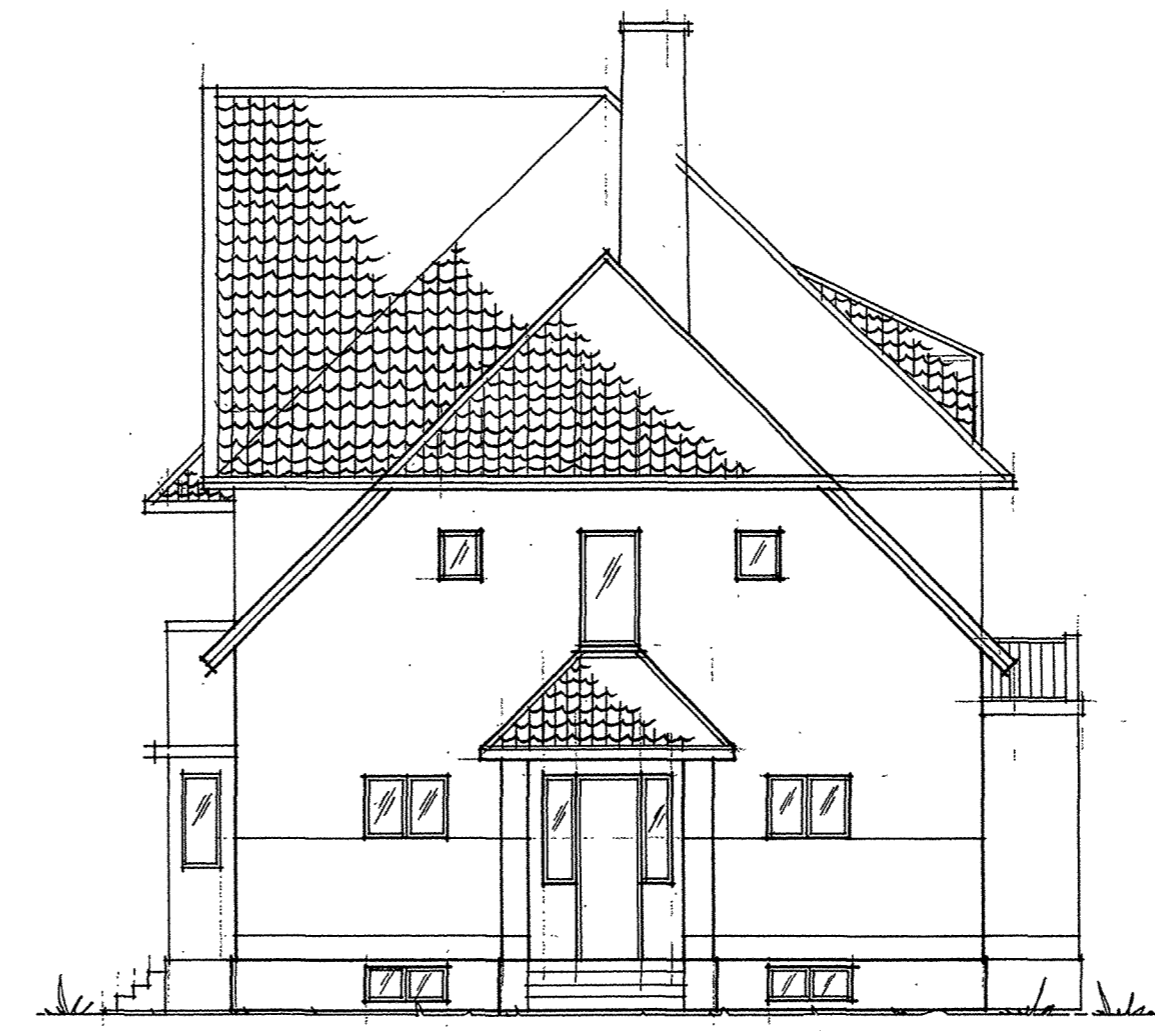

FASAD MOT NORR

RELATIONSRTNING
SYSTEM TEMP



JÄRNVÄGSSTATIONEN
BOX 135, 462 22 VÄNERSBORG
TEL 0521-67570, FAX 67766

SJ
FASTIGHETSDIVISIONEN
REGION VÄST
GÖTEBORG

RITAD KONSTR GRANSKAD UPPDRAGSNUMMER
HH 2201039
DATUM/ANSVARIG 98 04 13
[Signature]

REG	ANT	REGISTRERINGEN	AVSER	SIGN	DATUM

Öbs! Denna ritning får ej användas för beställning eller utförande utan ett här ovanför vara försedd med texten "Arbetsritning".

REGION / FO 21
21121 SUNNE
1 STATION

FAOADER 58012/ 807

SKALA 1:100
RITNINGNUMMER A02