




REF.	LAGER	RELATIONSHANDLING	TR	07 08 15
REF.	LAGER	ANBRINGEN ANGÅR	SKÖT	DATUM
<b>RELATIONSHANDLING</b>				
<b>NYBYGGNAD ELEVOSTÄDER</b>				
<b>SUNNE</b>				


Totalentreprenör  
**SKANSKA** SKANSKA Sverige AB  
 Box 143  
 655 23 TORSHY  
 SKANSKA SVENDE  
 1m 0500-138 40

A	Structor AB, Fogarsta	0223-475 90
K	Structor AB, Hogfors	0563-54 06 70
E	Sunne EI	0565-178 50
VS	Ake's EI o. Bygg	0565-178 70
V	L/B Fikkerservice	0565-136 90
M	NIVA	0560-126 94
UPPSÄTTNING	RTAD AV	HANDTAVNING
7106-146	TR	Leif Larsson
ANSVARIG		
2007-03-08	Leif Larsson	


NYBYGGNAD ELEVOSTÄDER  
 SUNNE BOSTADS AB  
 DEL AV BRÄRUD 392, SUNNE  
 SITUATIONSPÄN  
 SKALA  
 A1: 1500  
 A3: 1:1000  
 A10: 01  
 I BET  
 A

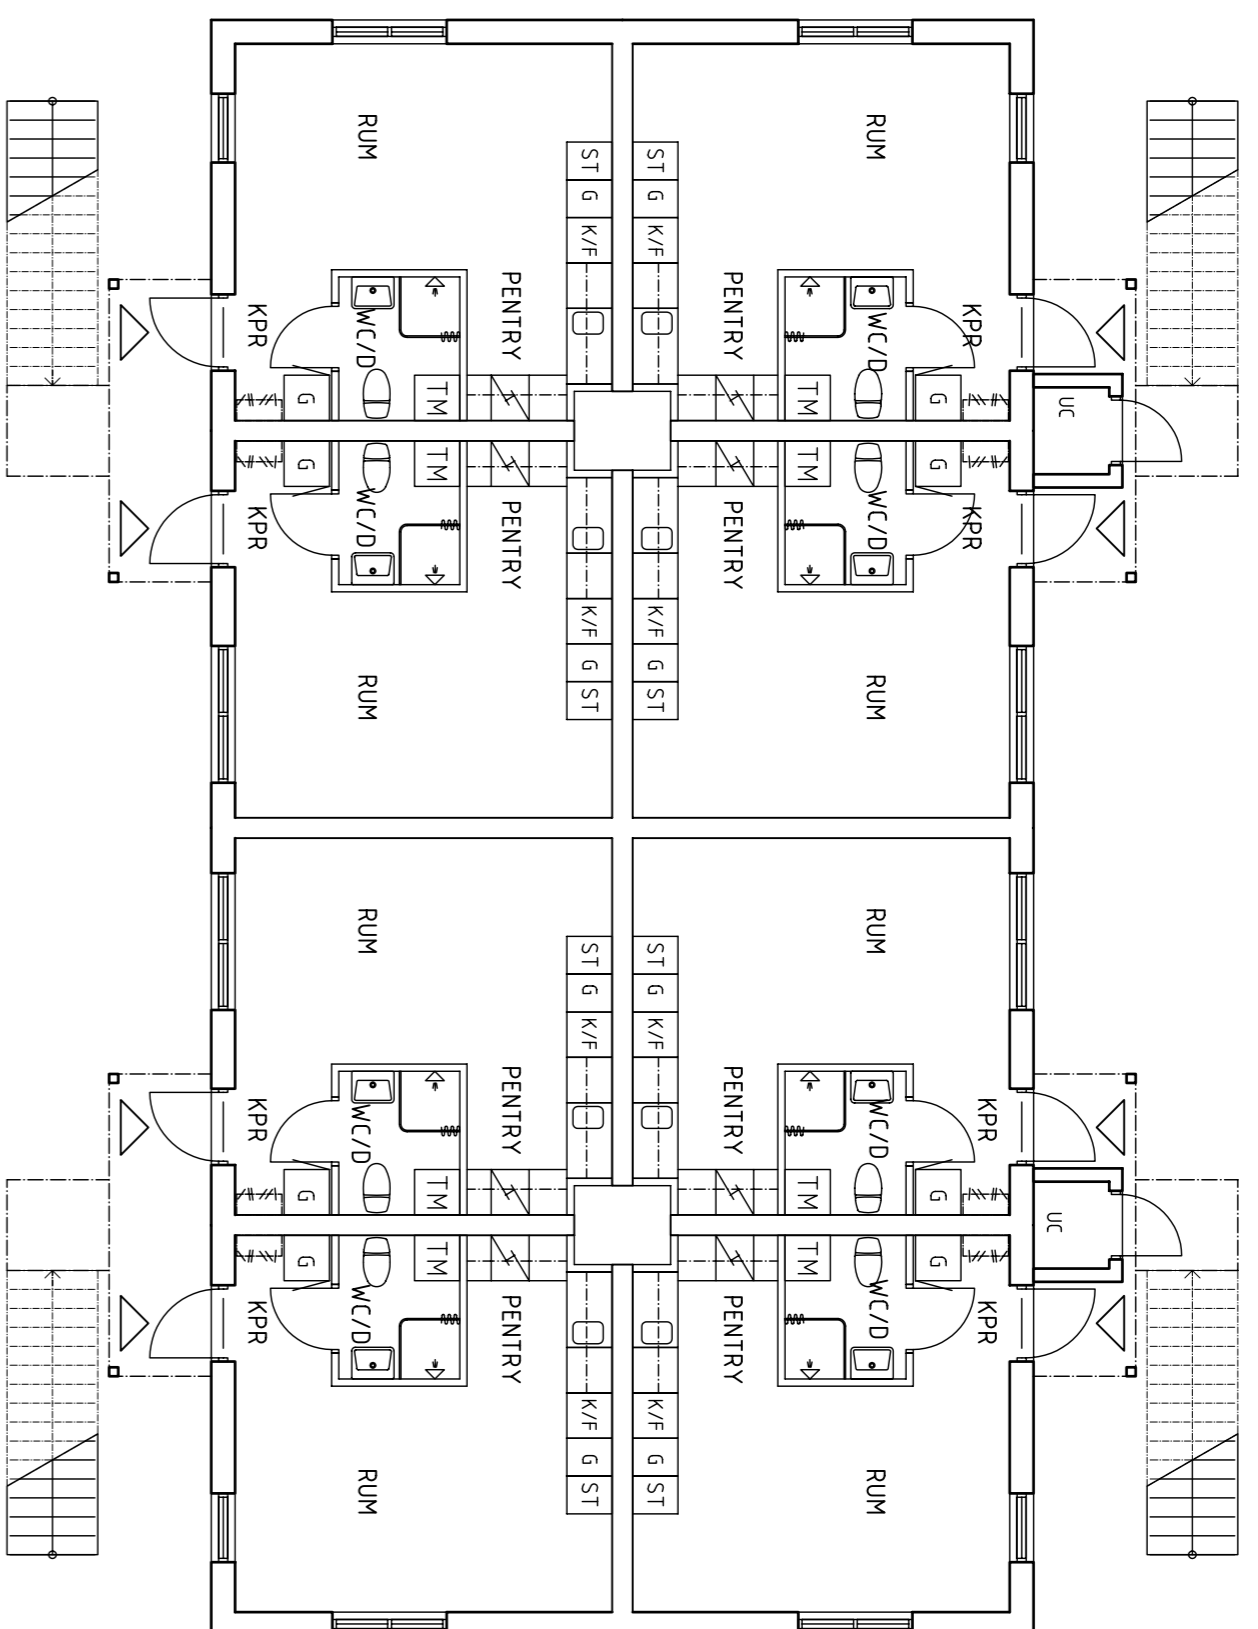


BOTTENPLAN

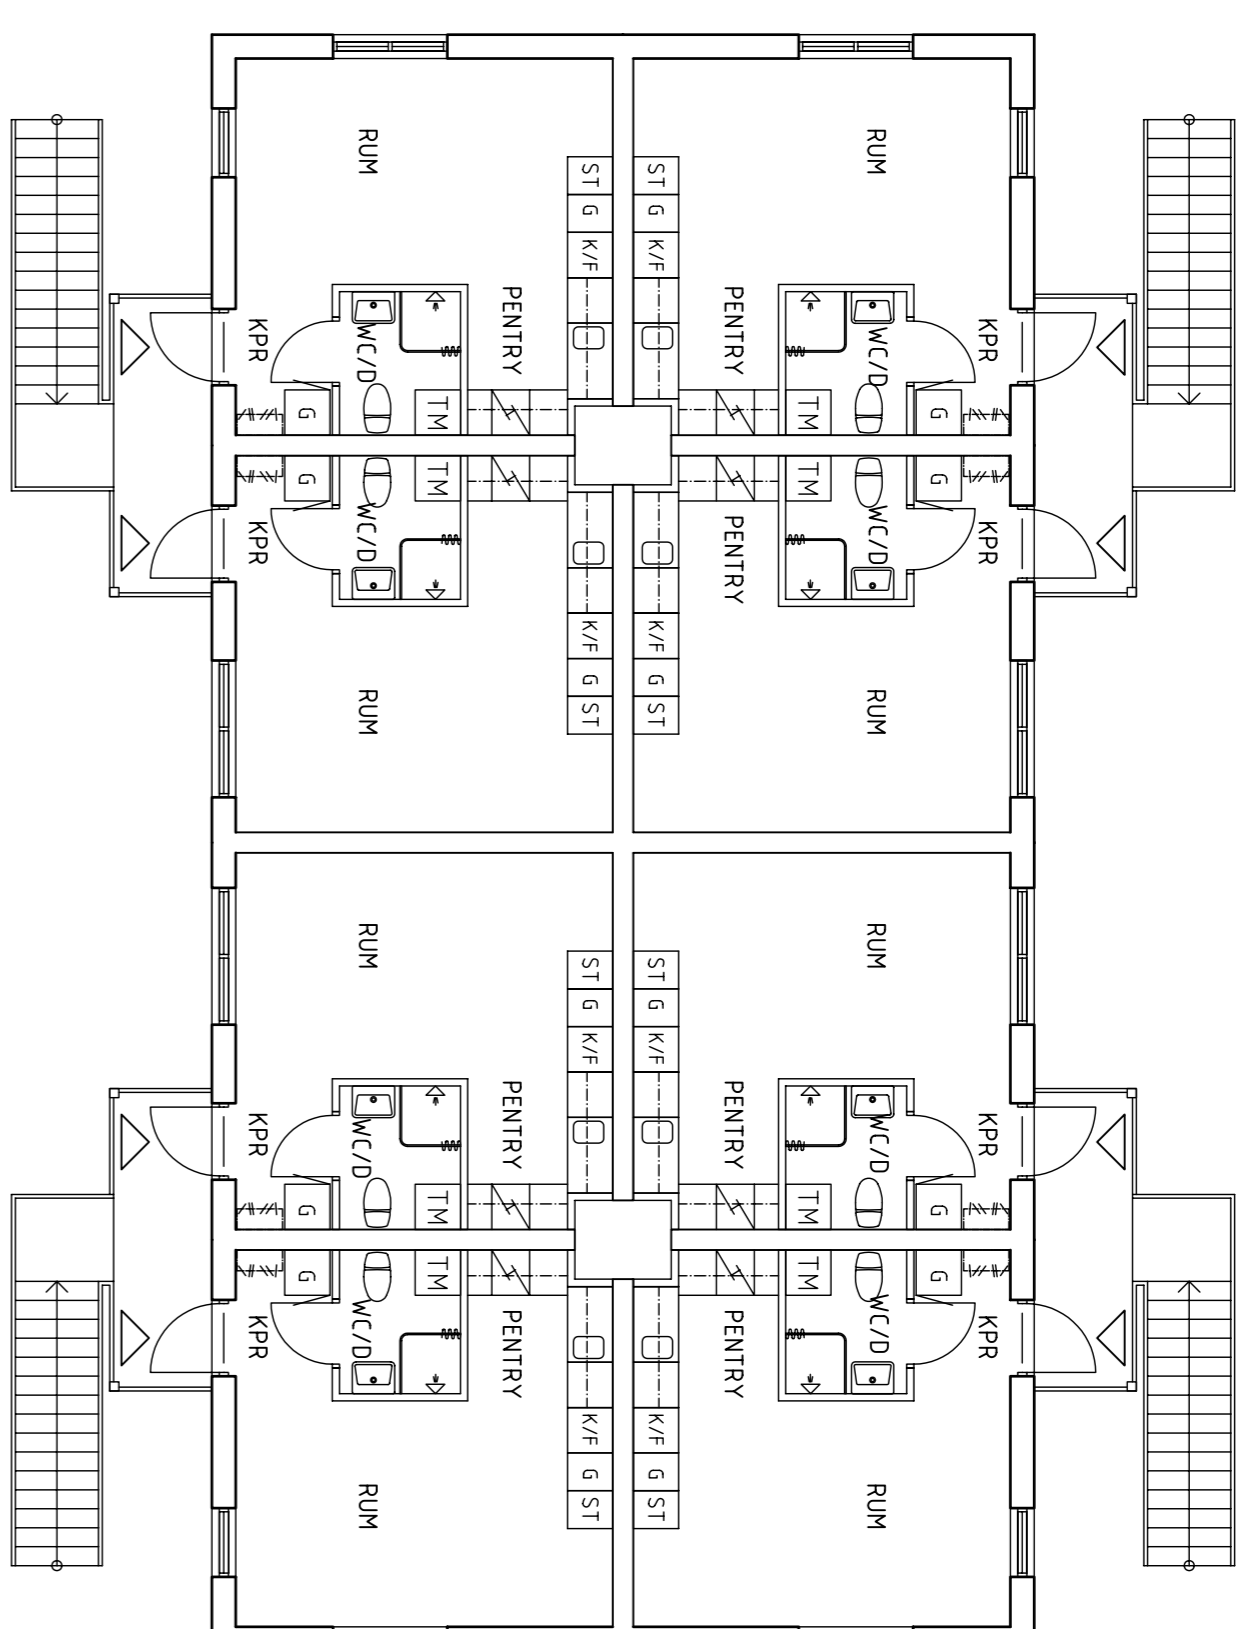

ÖVREPLAN

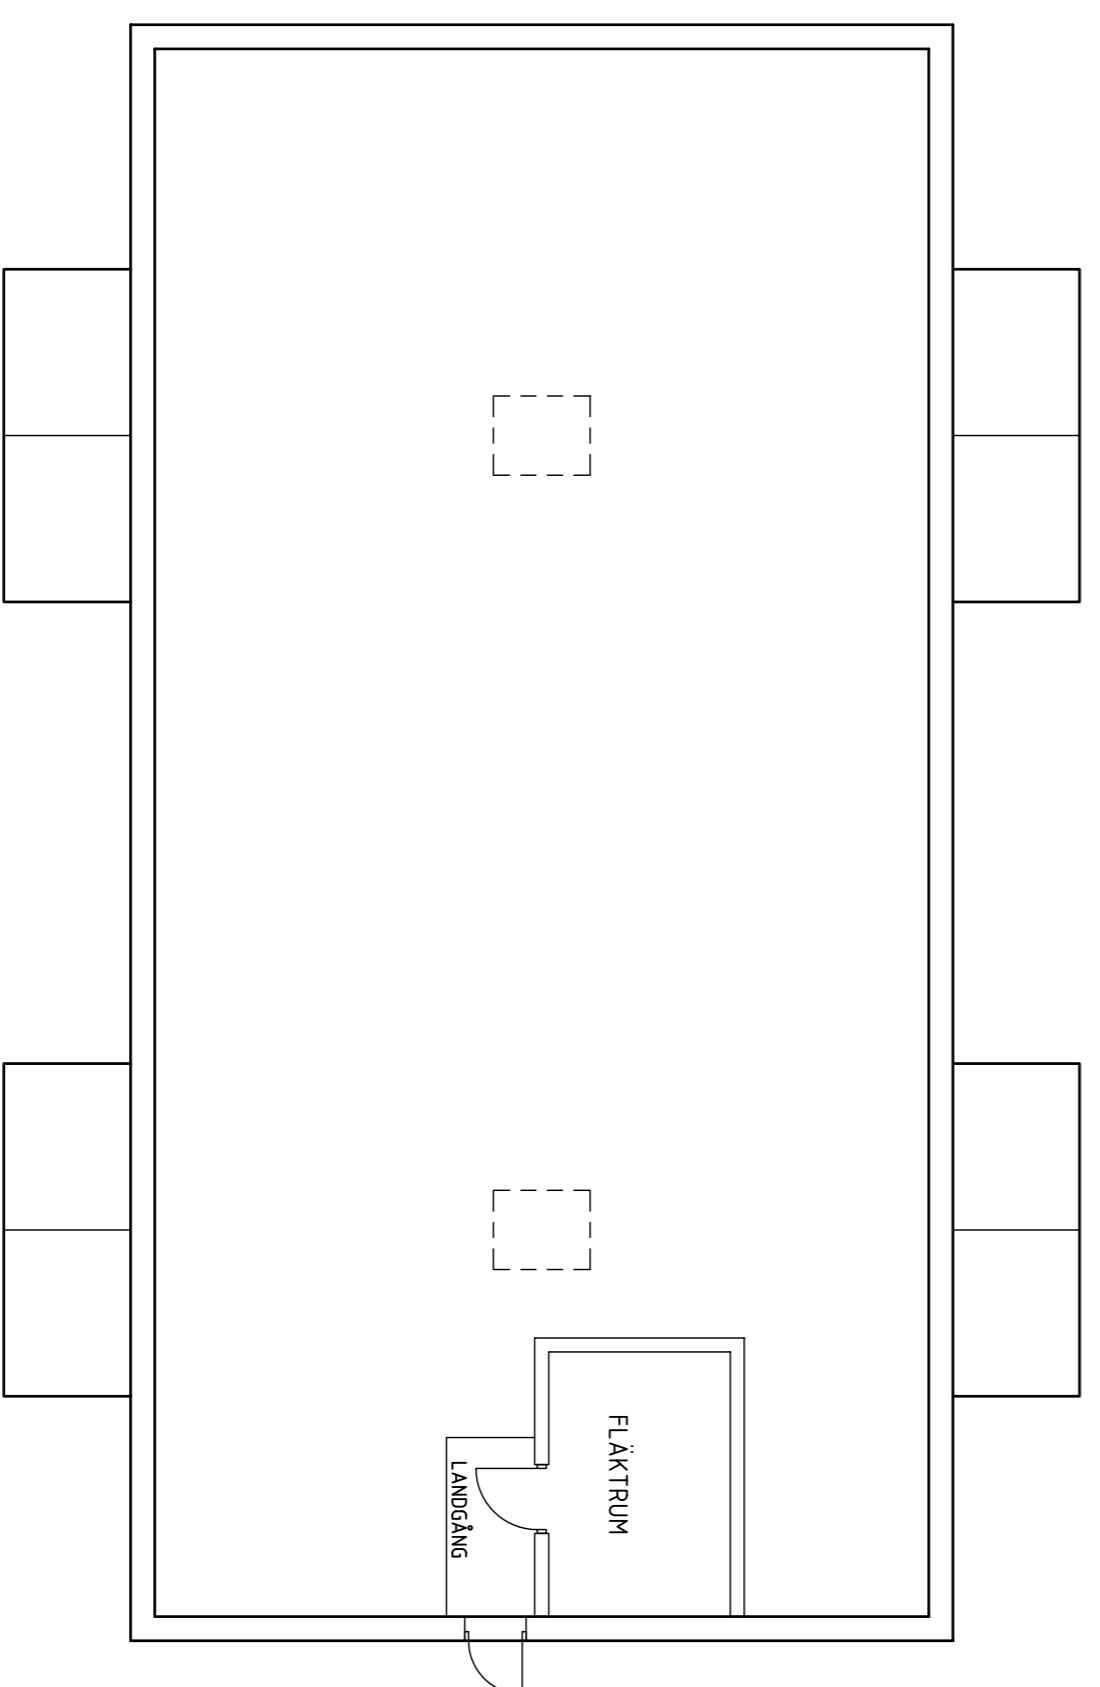


VINDSPLAN

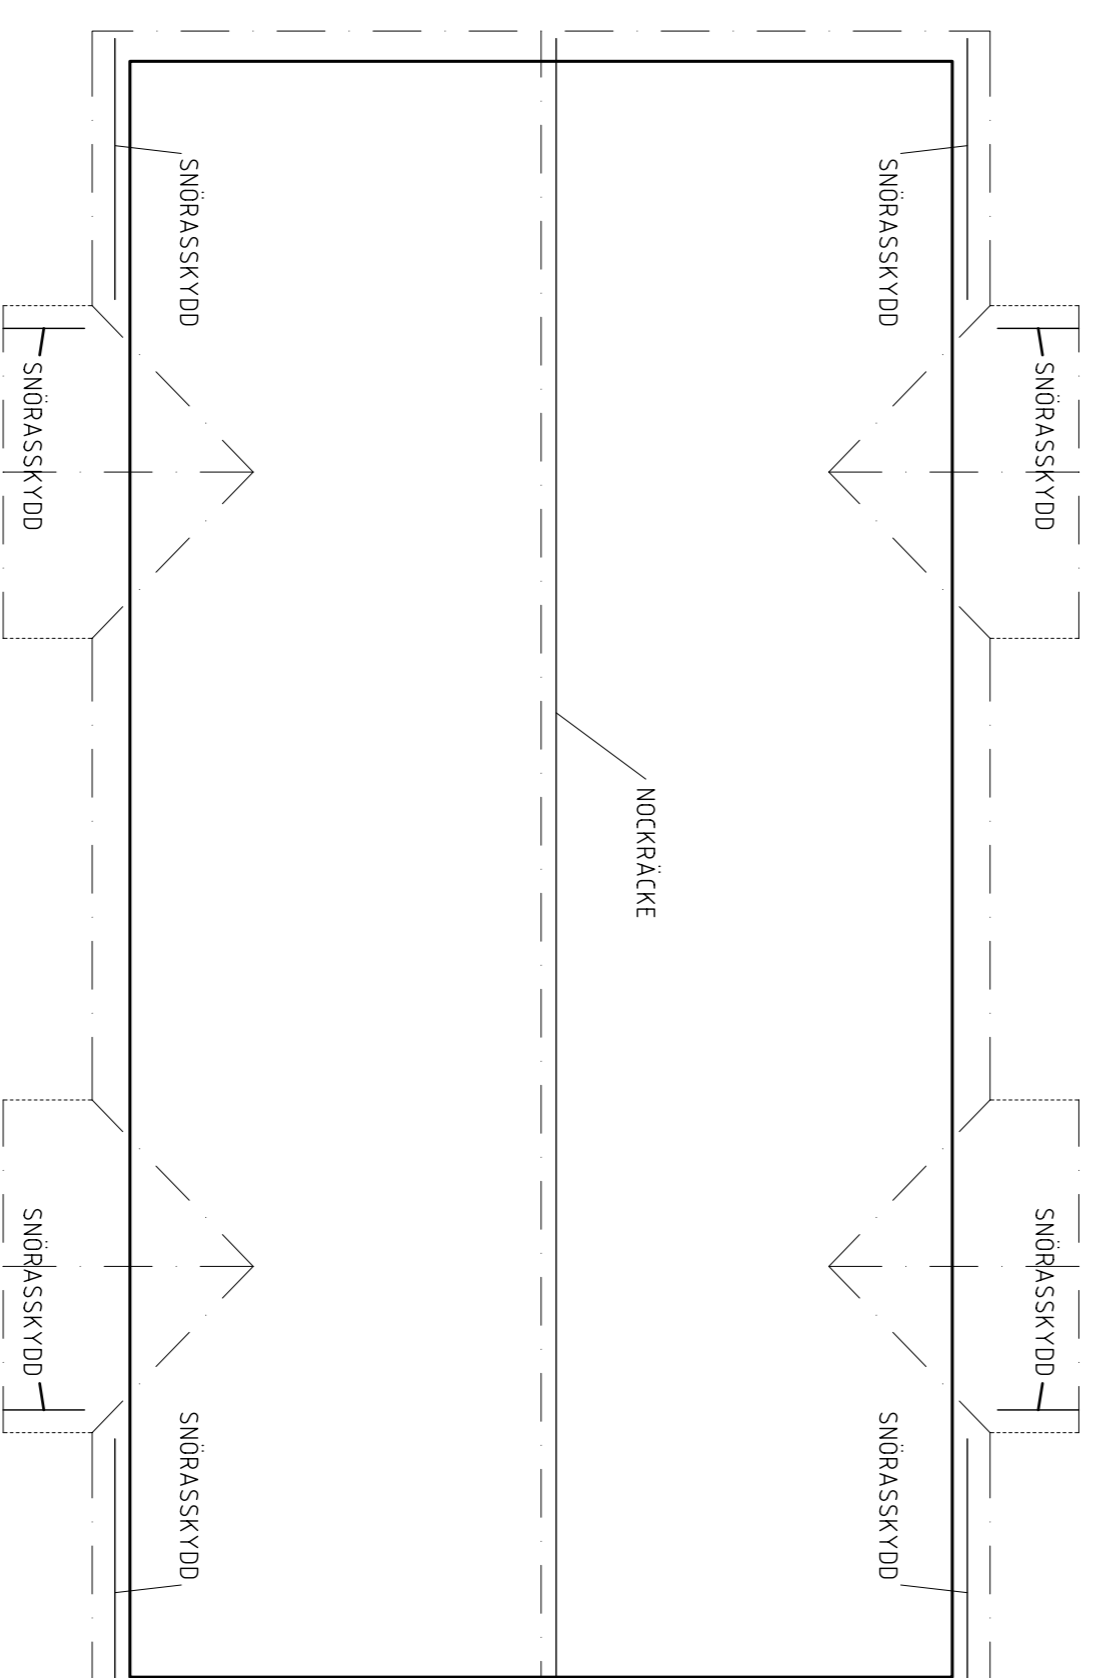

TAKPLAN

REF:

LÅGGER:

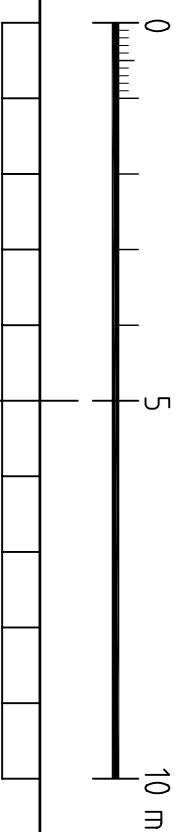


B	RELATIONSHANDLING	TR	07.08.15
BER: ANF:	ANBRINGEN: ANSÖR:	SKÖP:	DATUM:
<p><b>RELATIONSHANDLING</b>  <b>NYBYGGNAD ELEVOSTÄDER</b>  <b>SUNNE</b></p>			
<p>Totientreprenör  <b>SKANSKA</b> SKANSKA Sverige AB          Box 143          655 23 TORSHYV          SKANSKA SVENDE          1m 0500-139 540</p>			
A	Structor AB, Fogarsta	0223-475 90	
K	Structor AB, Hogfors	0563-54 06 70	
E	Sunne EI	0565-178 50	
VS	Ake's EI o Bygg	0565-178 70	
V	L/B Fikkerservice	0565-136 90	
M	NINWA	0560-126 94	
UPPSÄTTNING	TR	0560-126 94	
DATUM	ANSÖR/BER		
2007-03-08	Leif Larsson		
<p>NYBYGGNAD ELEVOSTÄDER          SUNNE BOSTADS AB          DEL AV BRÅRUD 392, SUNNE          PLANER</p>			
SKALA	NUMMER	TITEL	
A1, 1:100	A30-01	B	
A3, 1:200			


FÖRKLARINGAR

—•—•— BRANDCELLSGRÄNS


REI-60 BRANDKLASS

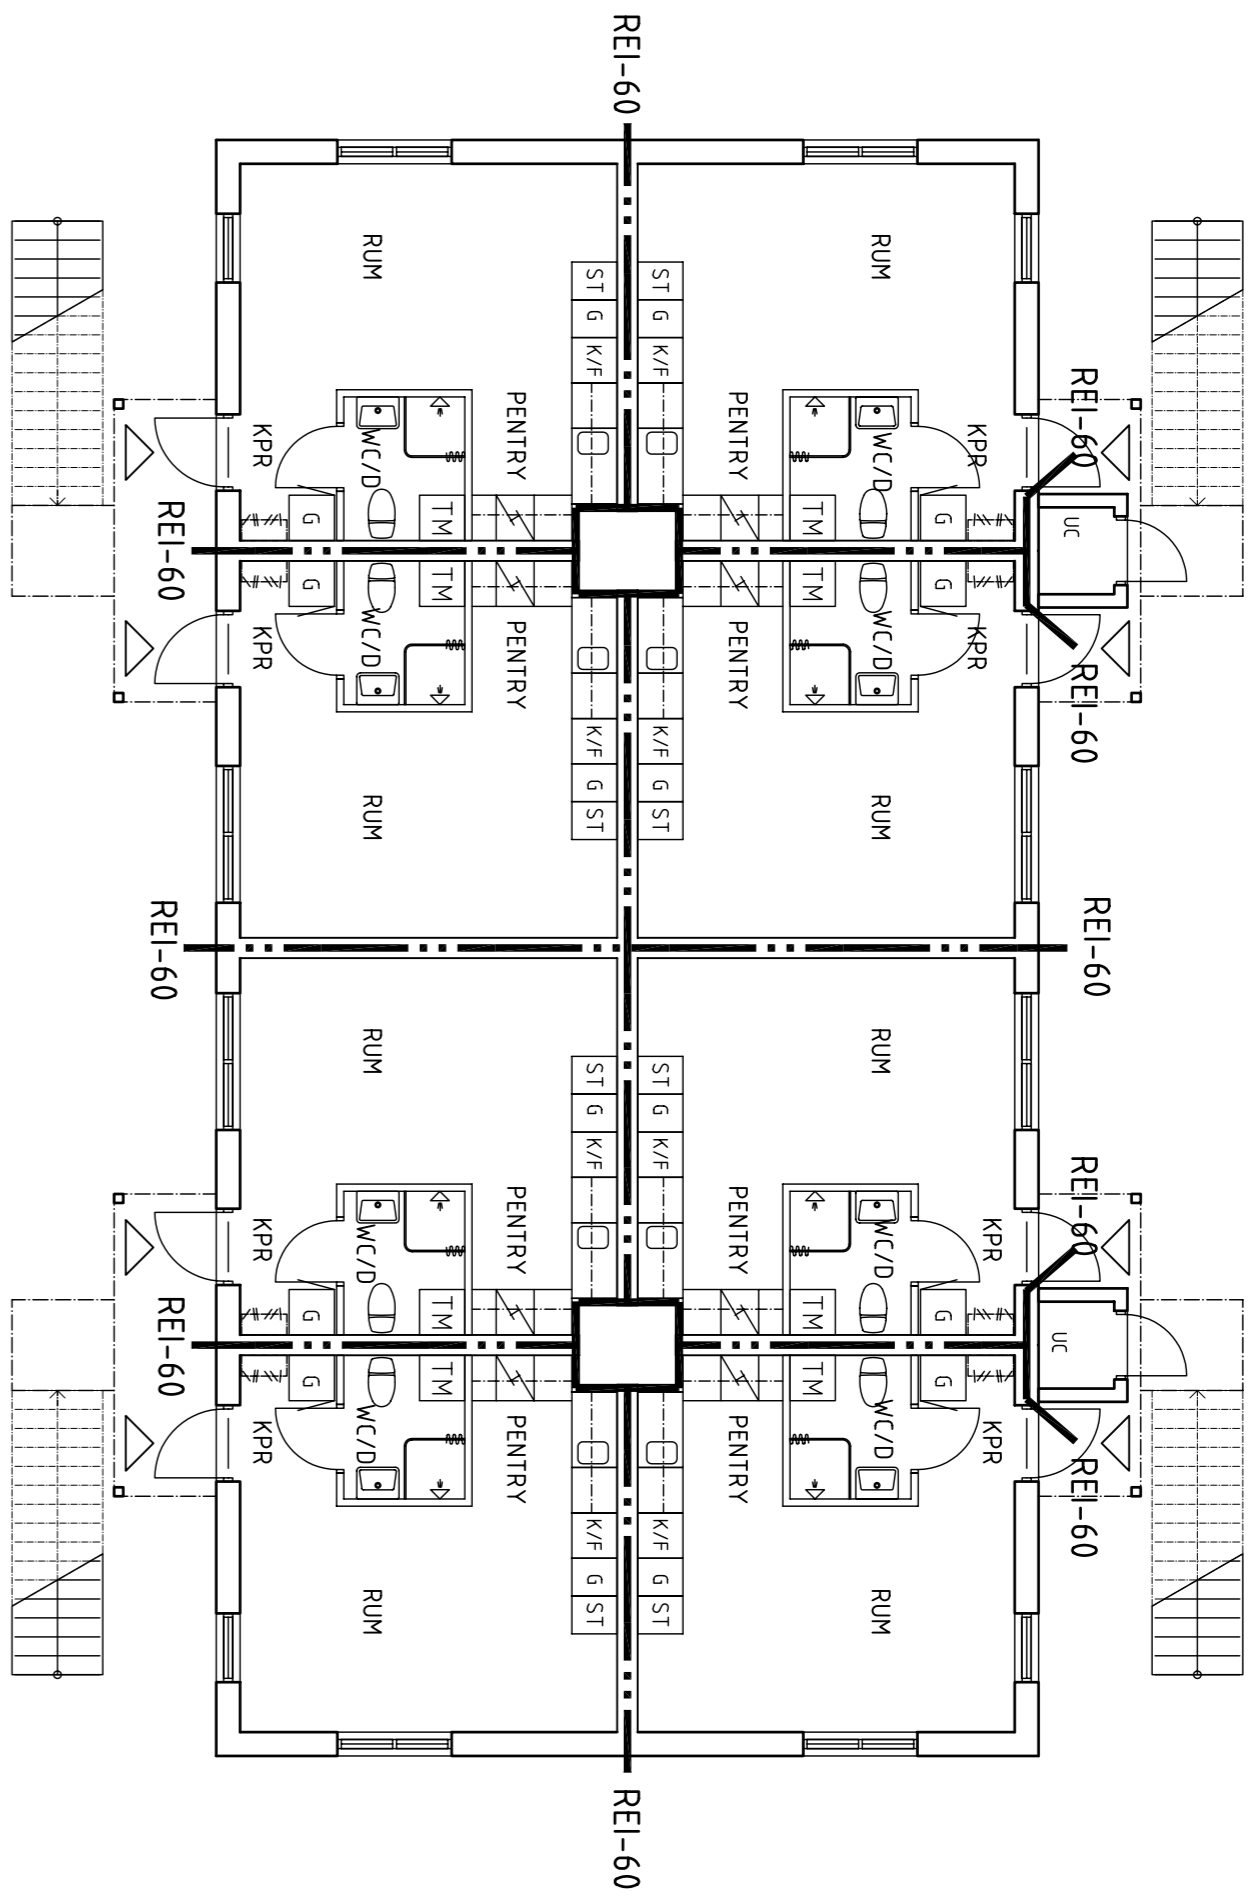


BOTTEPLAN

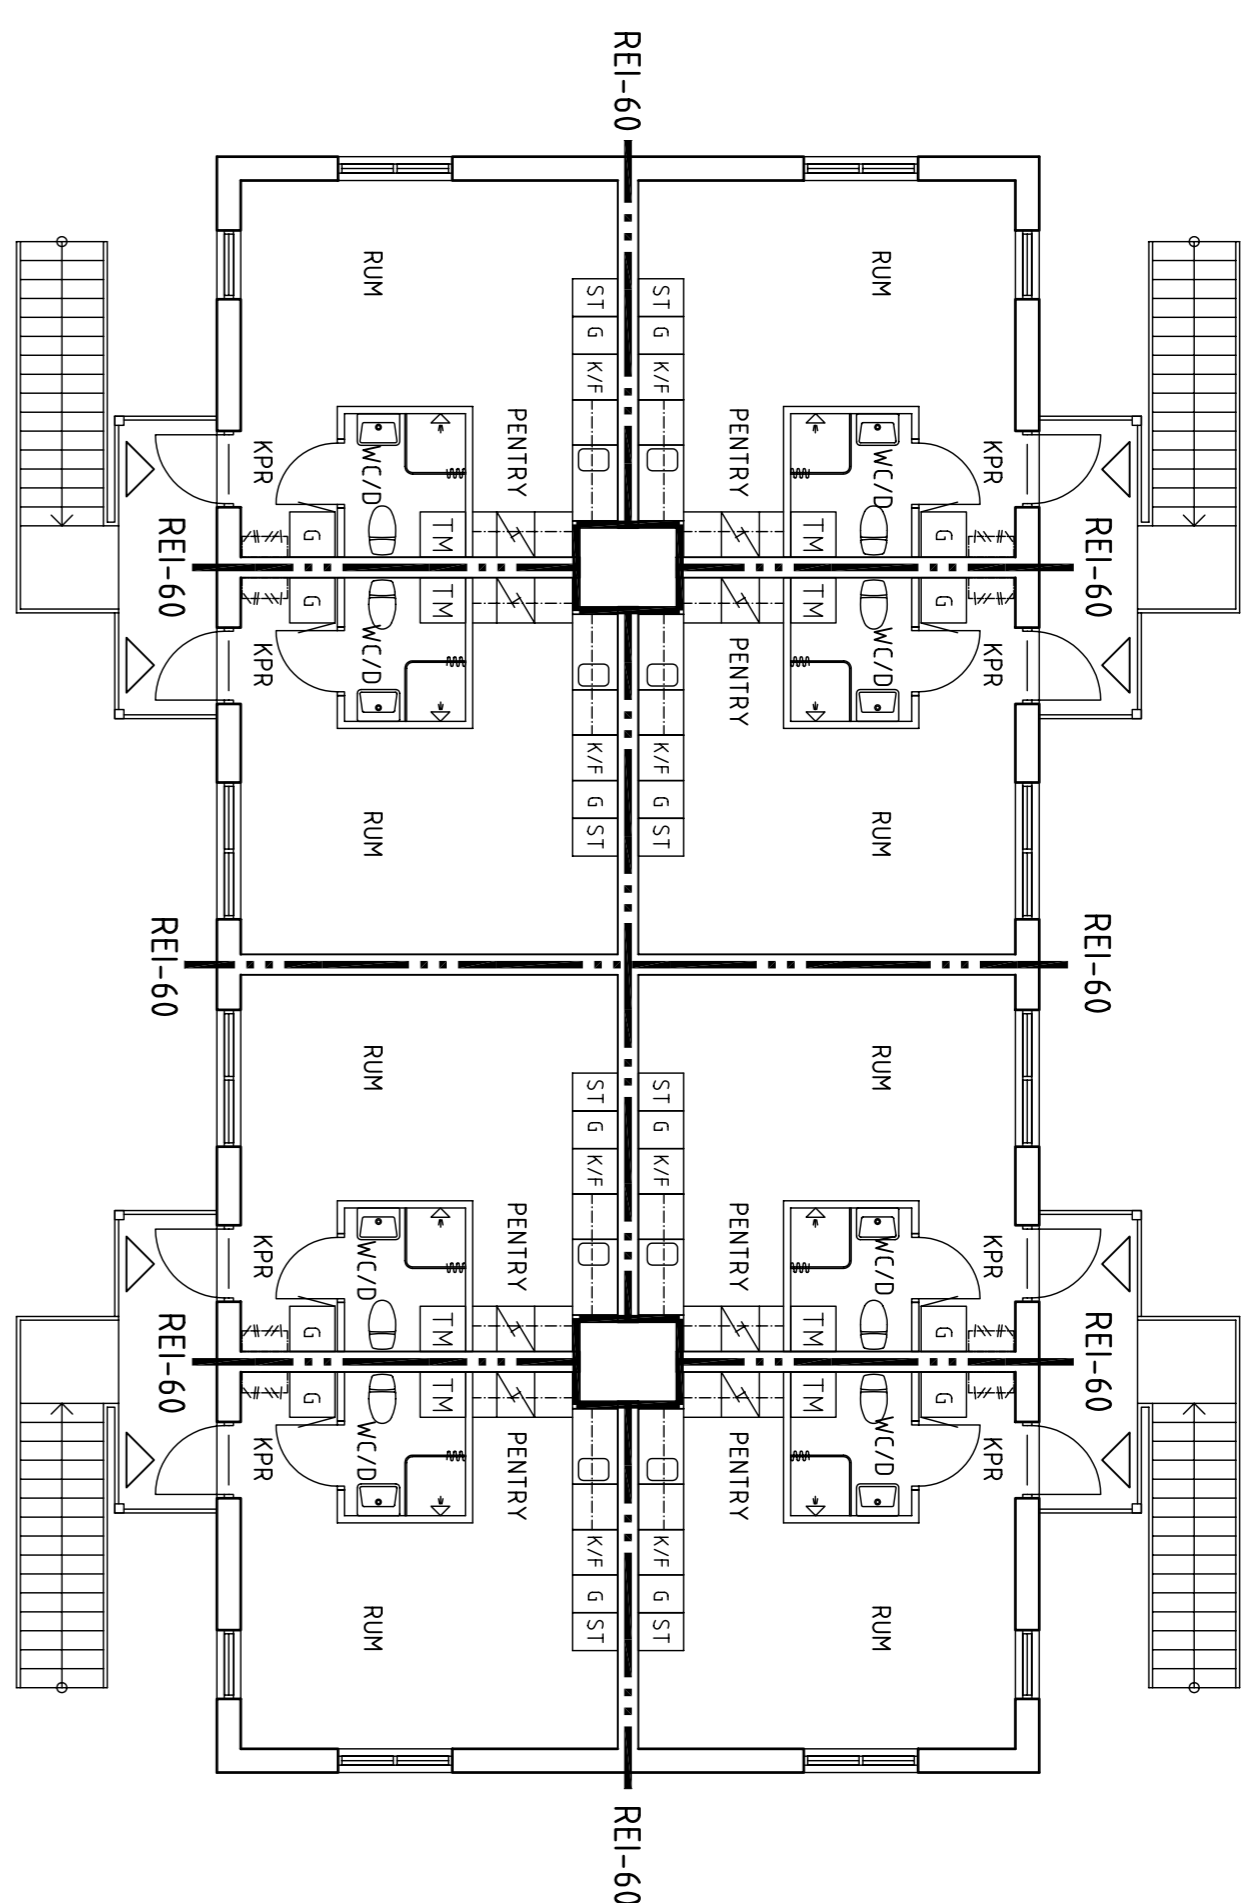


ÖVERPLAN

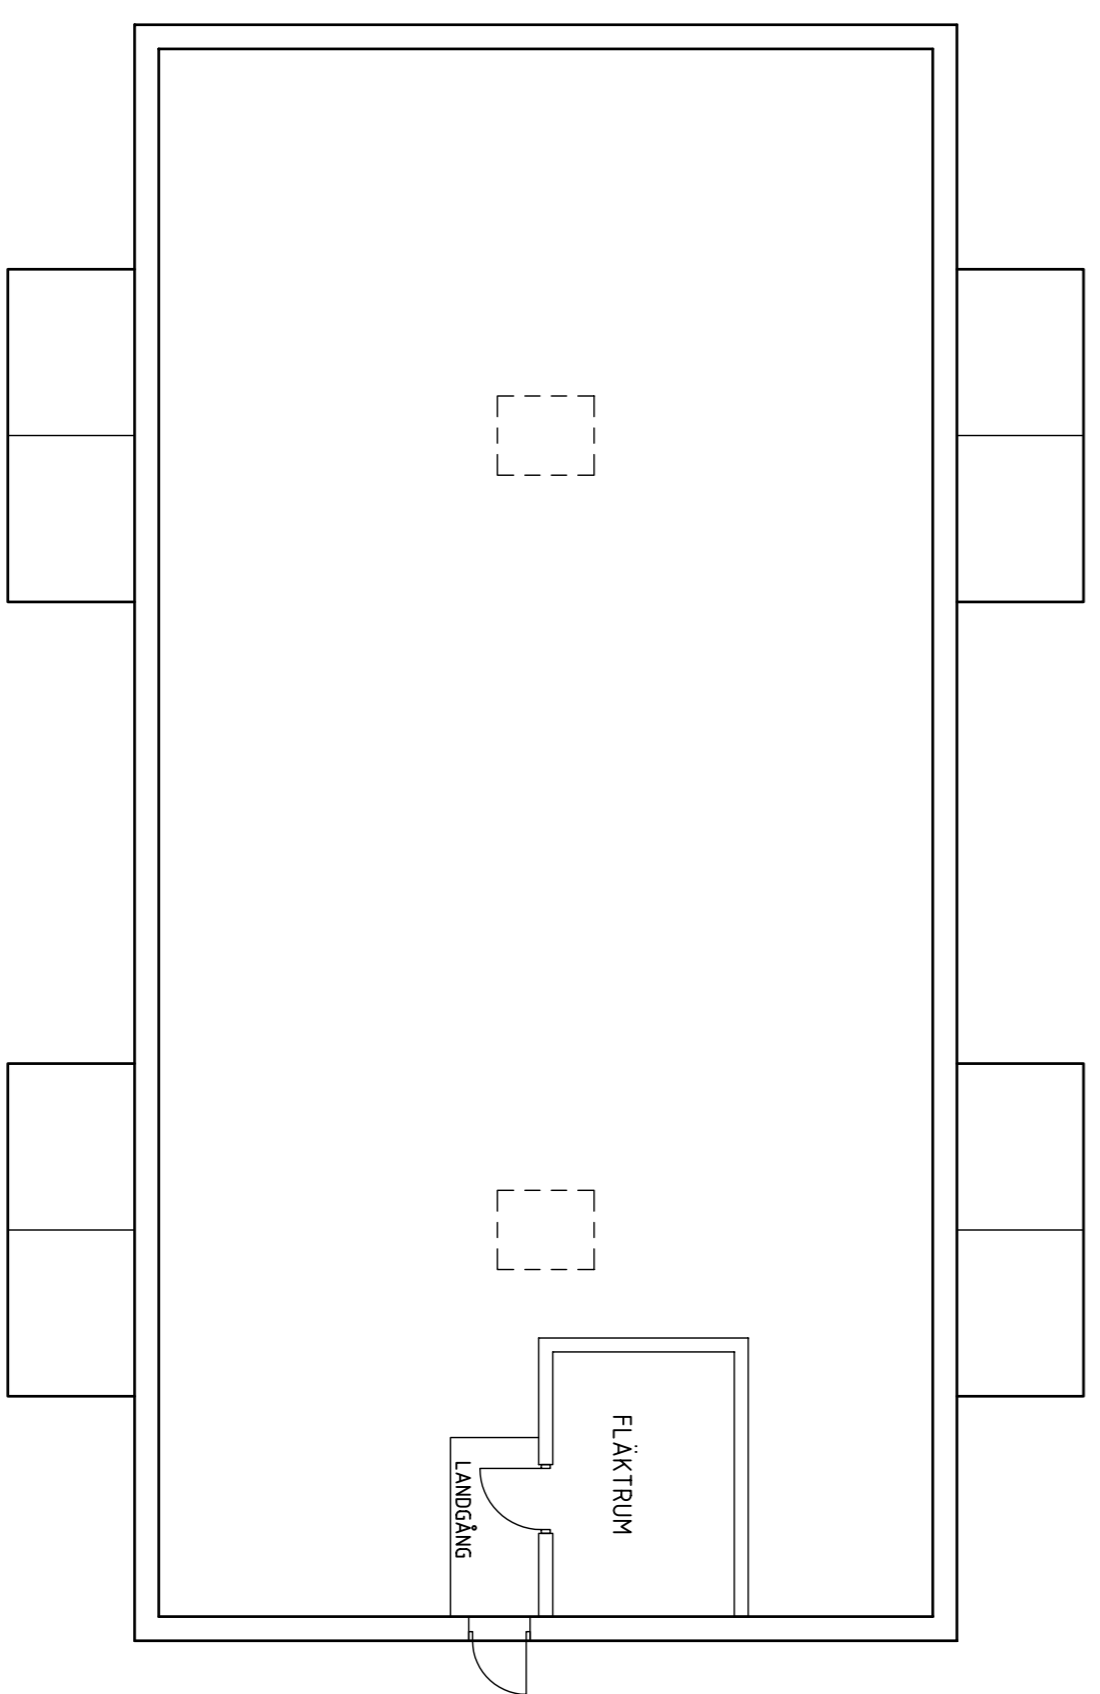

VINDSPLAN

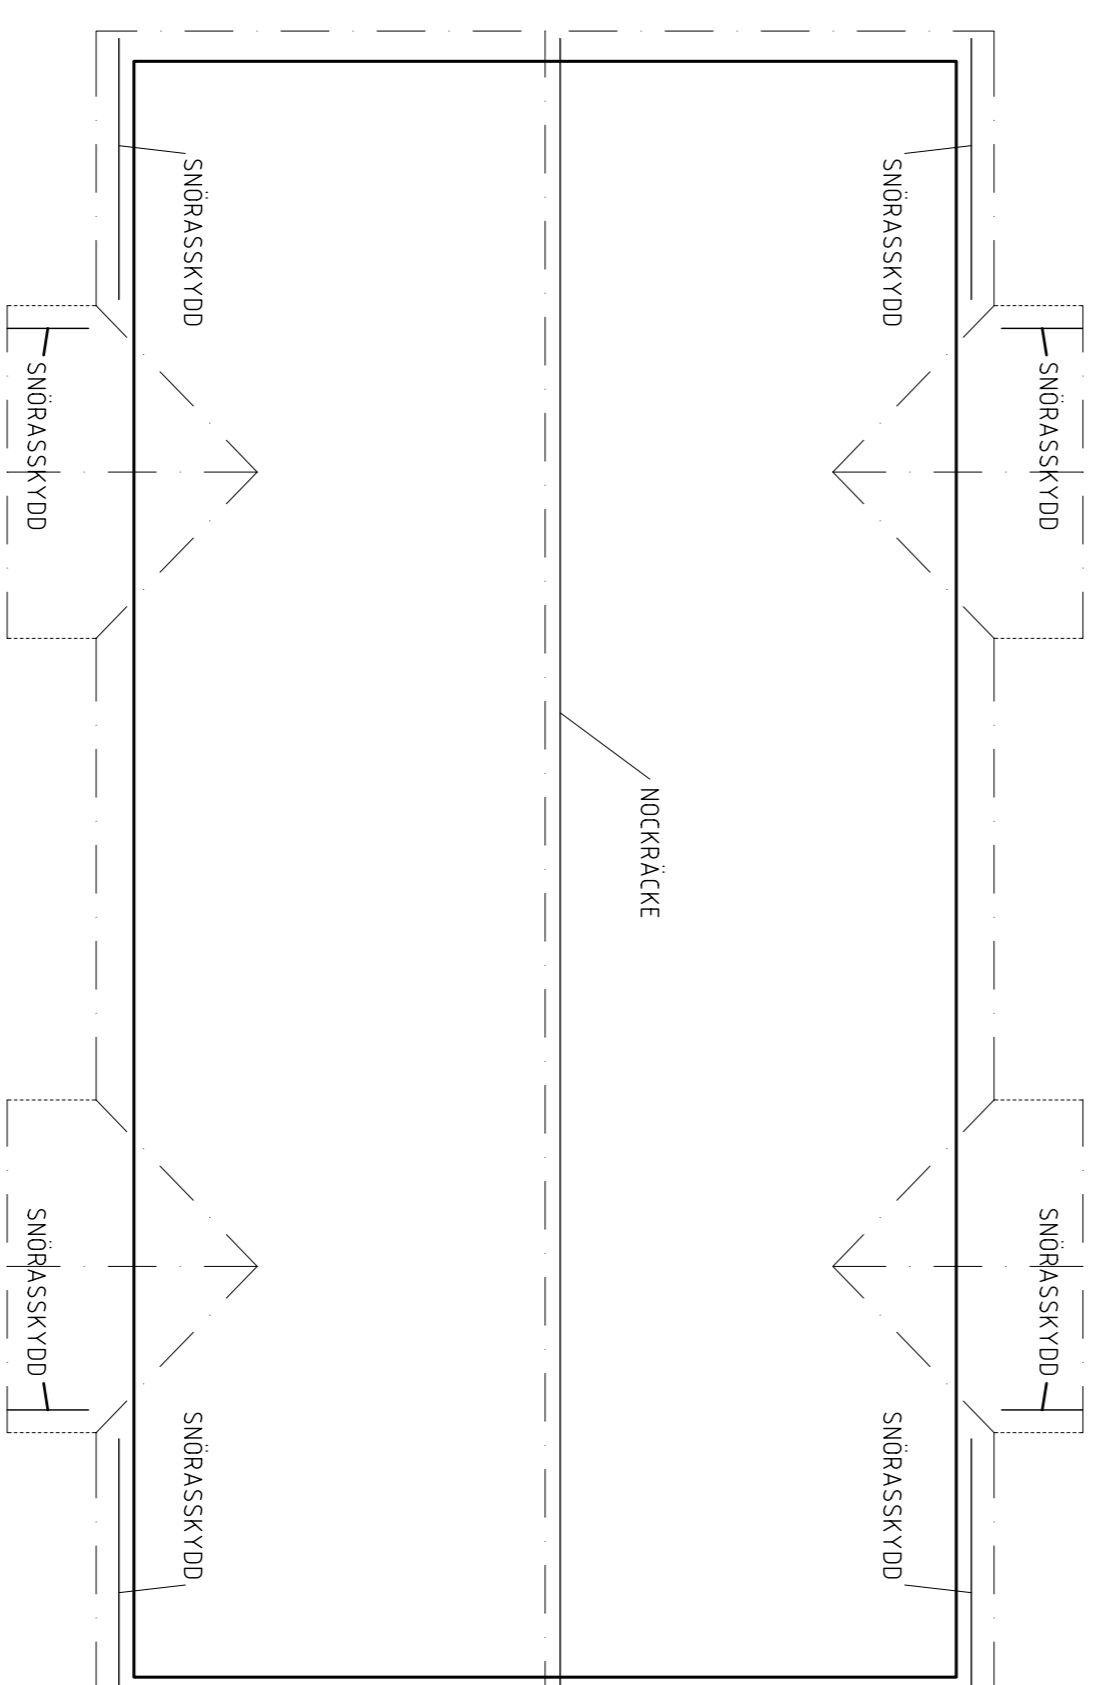

TAKPLAN

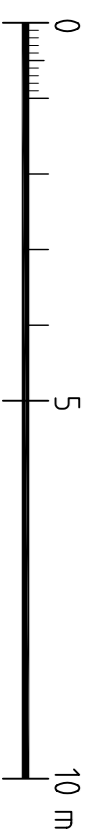

REF	AVT	ANBRINGEN	ANGÄR	SKÖ	DATUM
A		RELATIONSHANDLING		TR	07 08 15

RELATIONSHANDLING  
NYBYGGNAD ELEVOSTÄDER  
SUNNE

**SKANSKA** SKANSKA Sverige AB  
Box 143  
655 23 TORSEBY  
SKANSKA SVENDE  
1th 0580-139 40


A	Structor AB, Fogarsta	0223-475 90
K	Structor AB, Hogfors	0563-54 06 70
E	Sunne EI	0565-178 50
VS	Ake's EI o Bygg	0565-178 70
V	L/B Fiktersevice	0565-136 90
M	NINWA	0560-126 94
UPPSÄTTNING	TR	HAND/2020BC
DATUM	ANSVARIG	LEIF LARSSON
2007-07-04		LEIF LARSSON

NYBYGGNAD ELEVOSTÄDER  
SUNNE BOSTADS AB  
DEL AV BRÅRUD 392, SUNNE  
PLANER, BRANDSKYDDSRITNING


SKALA	NUMMER	T BET
A1, 1:100	A30-01 B	A
A3, 1:200		

FÖRKLARINGAR


- · — · — · BRANDCELLSGRANS
- REI-60 BRANDKLASS

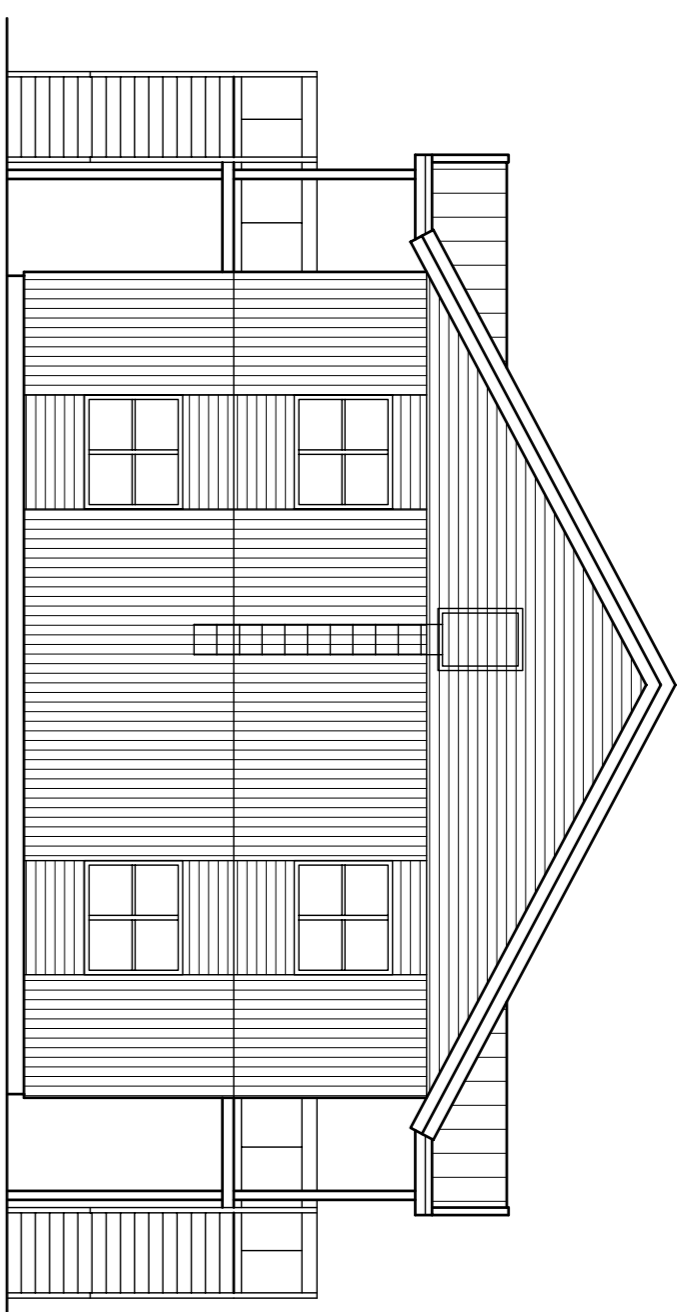


FASAD MOT SÖDER

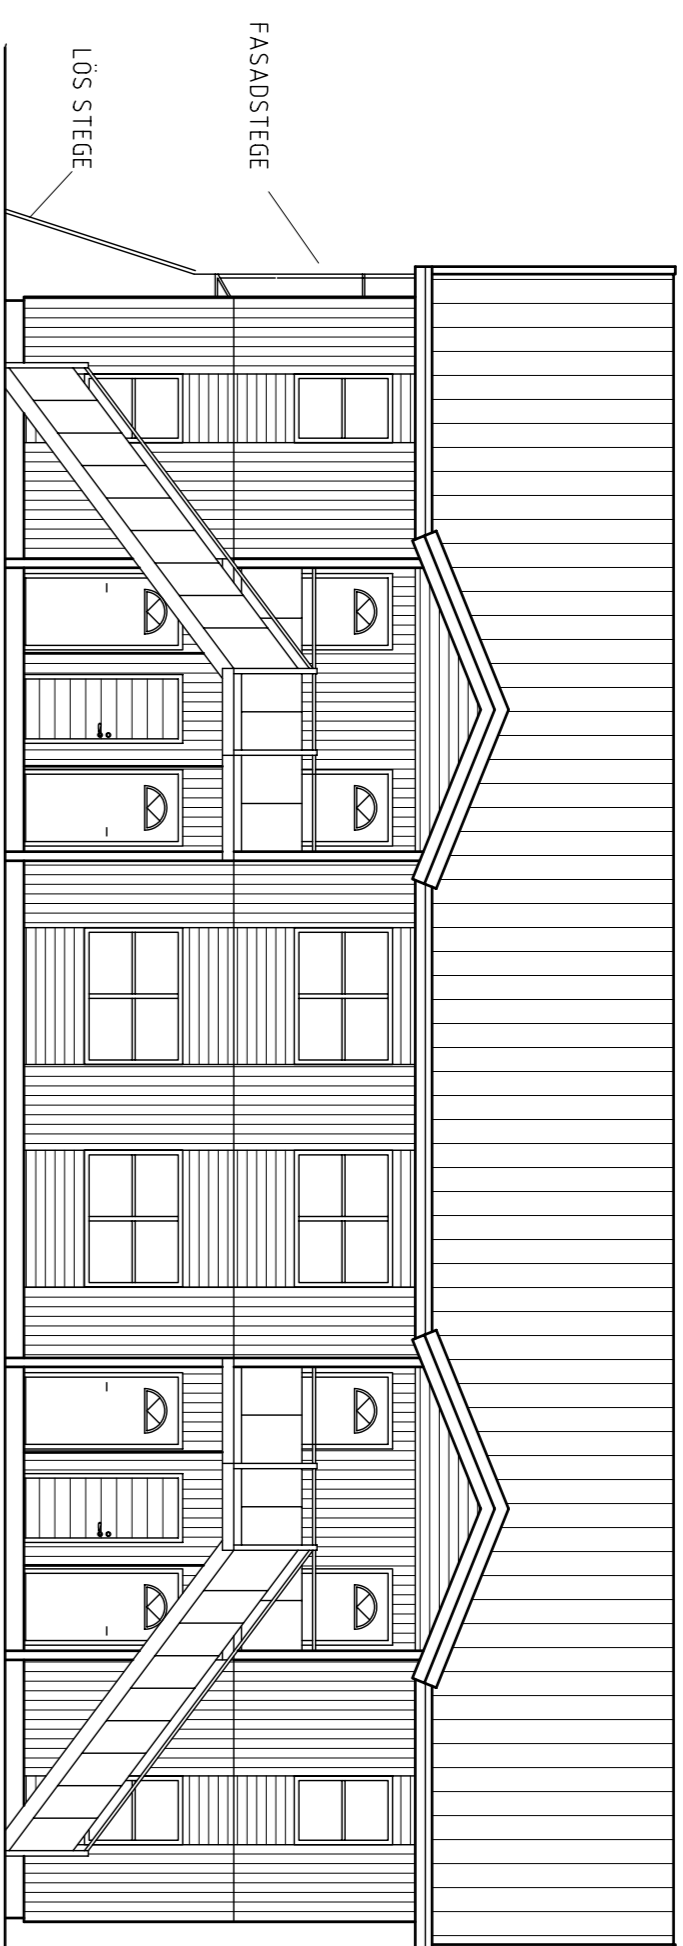


FASAD MOT ÖSTER

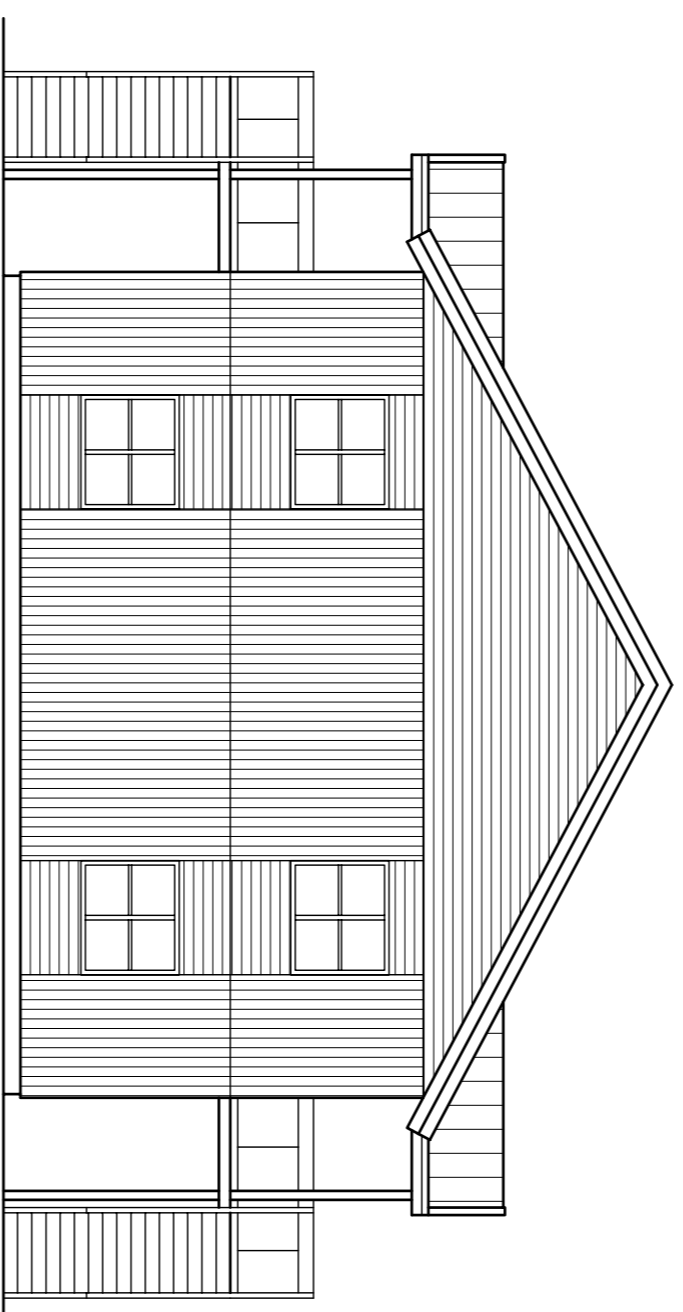


FASAD MOT NORR

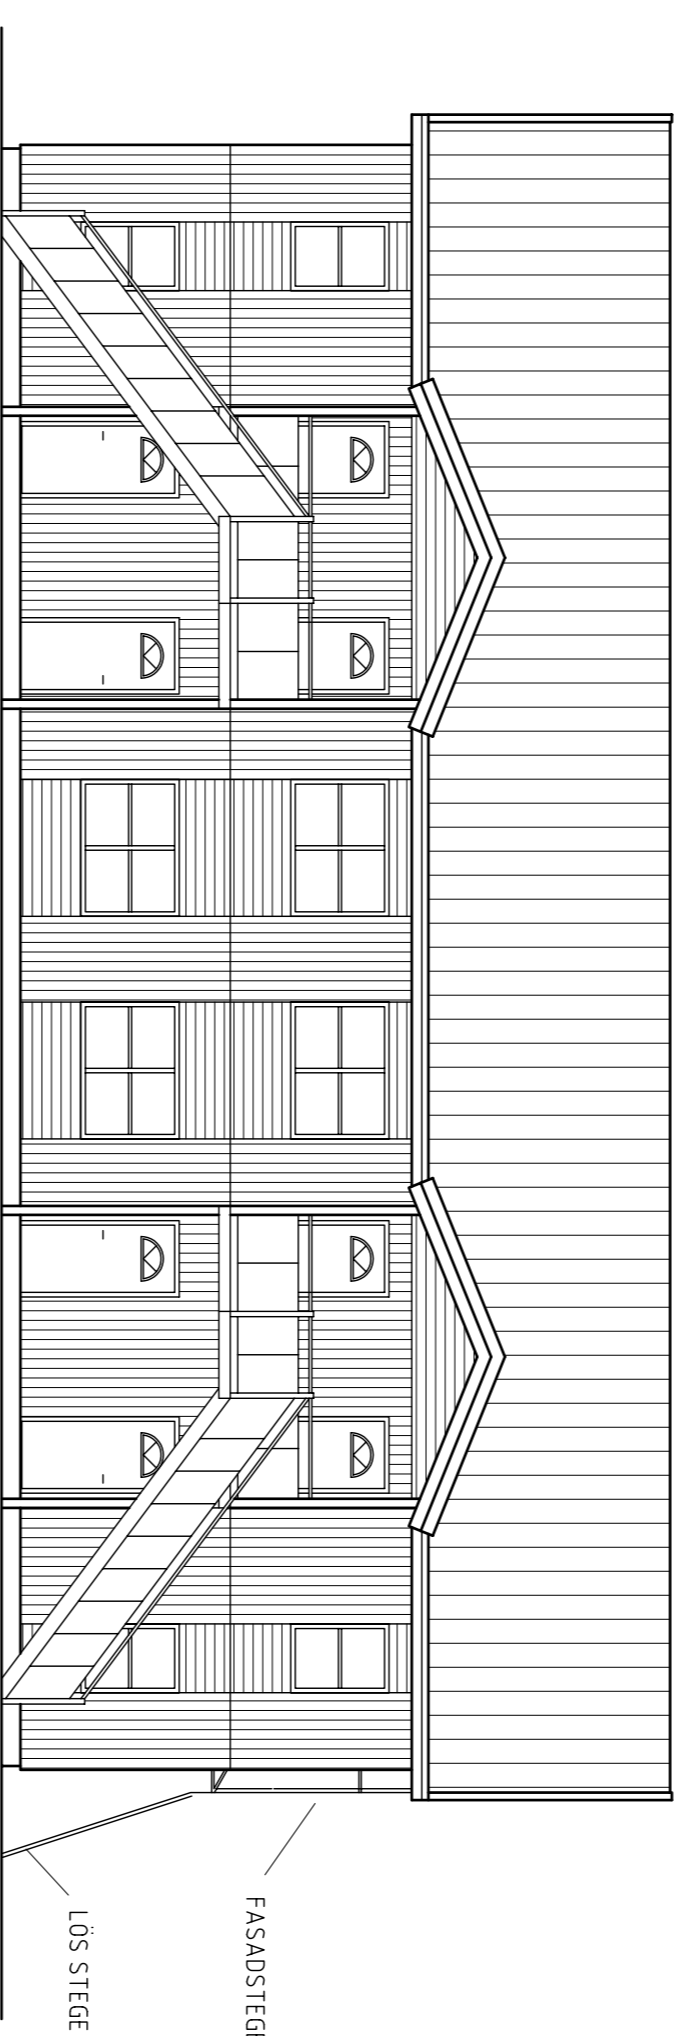

FASAD MOT VÄSTER

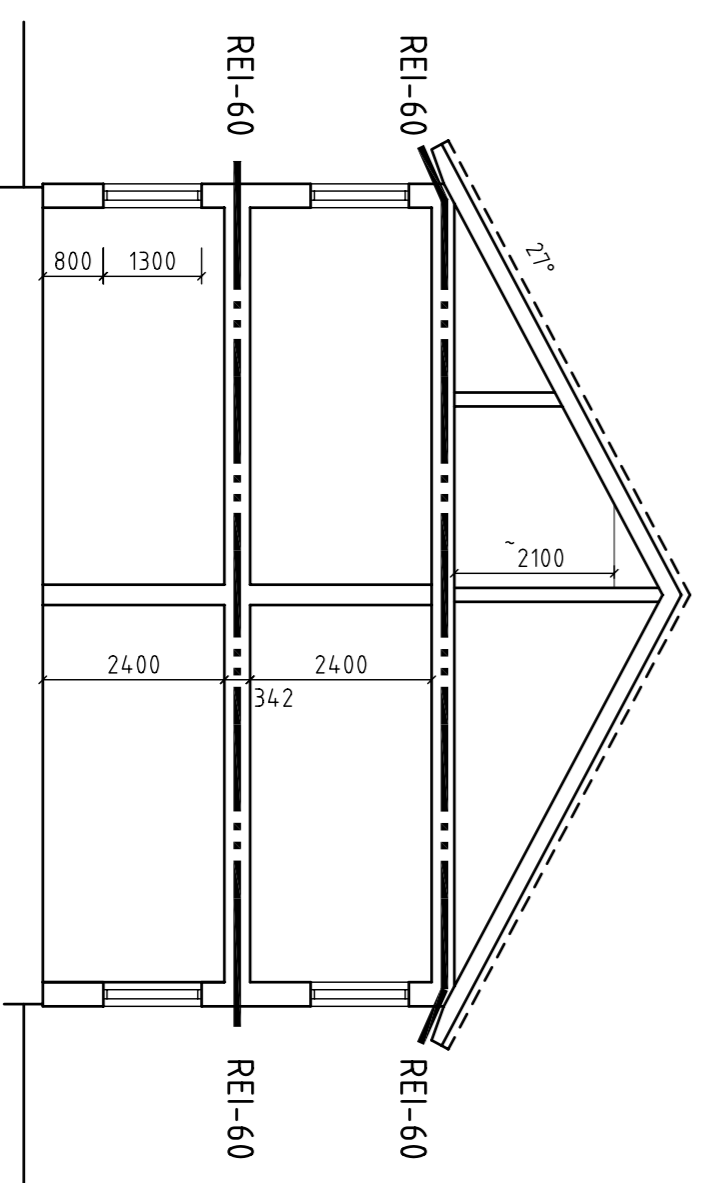


SEKTION

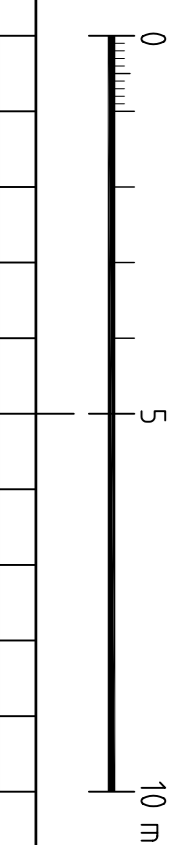


REF	AVT	ANBRINGEN	ÅR	SKÖ	DATUM
RELATIONSHANDLING					
NYBYGGNAD ELEVOSTÄDER SUNNE					

Totalentreprenör		SKANSKA Sverige AB	
Box 143 655 23 TORSHYV SKANSKA SVENDE 1m 0500-139 740			
A	Structor AB, Fogarsta	0223-475 90	
K	Structor AB, Hogfors	0563-54 06 70	
E	Sunne EI	0565-178 50	
VS	Ake's EI o Bygg	0565-178 70	
V	L/B Fikkerservice	0565-136 90	
M	NINWA	0560-126 94	
Uppdragschef	TR	hansj.zedner	
Datum	7106-146	ANSVARIG	Leif Larsson


2007-07-04		Leif Larsson	
NYBYGGNAD ELEVOSTÄDER			
SUNNE BOSTADS AB			
DEL AV BRÅRUD 392, SUNNE			
FASADER OCH SEKTION, BRANDSKYDDSRITNING			
SKALA	NUMMER	TITEL	BET
A1, 1:100	A30:02 B		A
A3, 1:200			

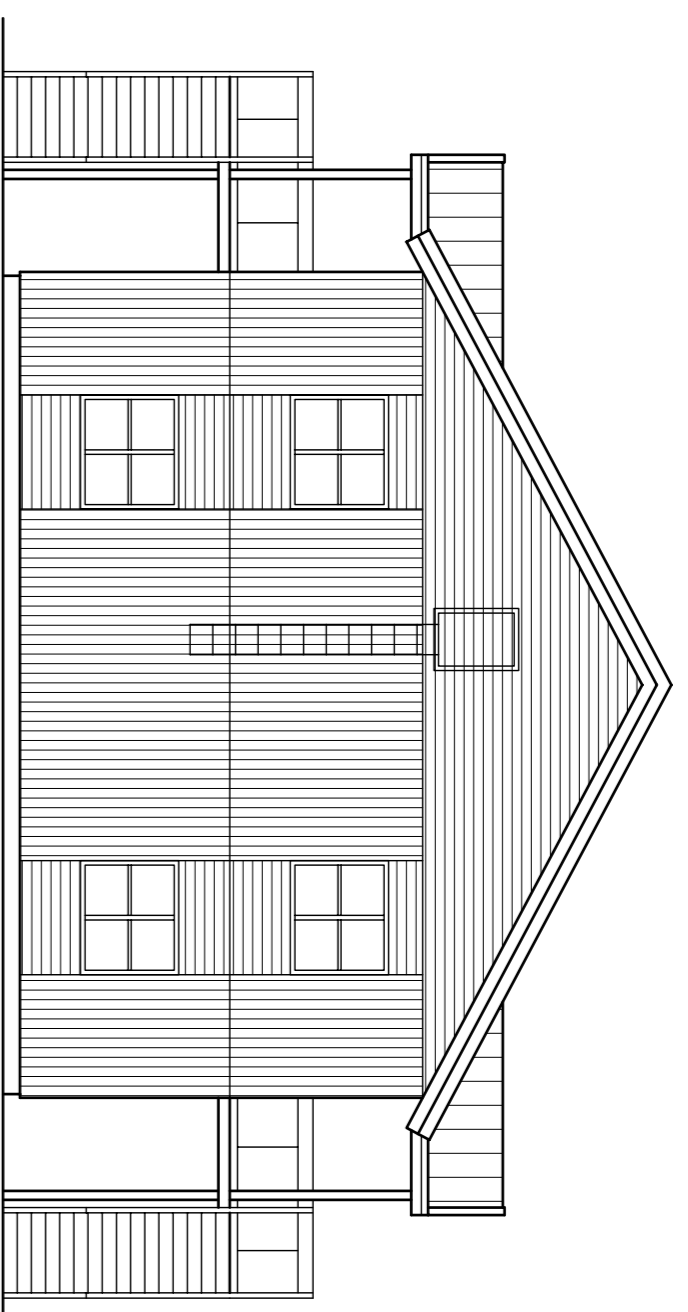


FASAD MOT SÖDER

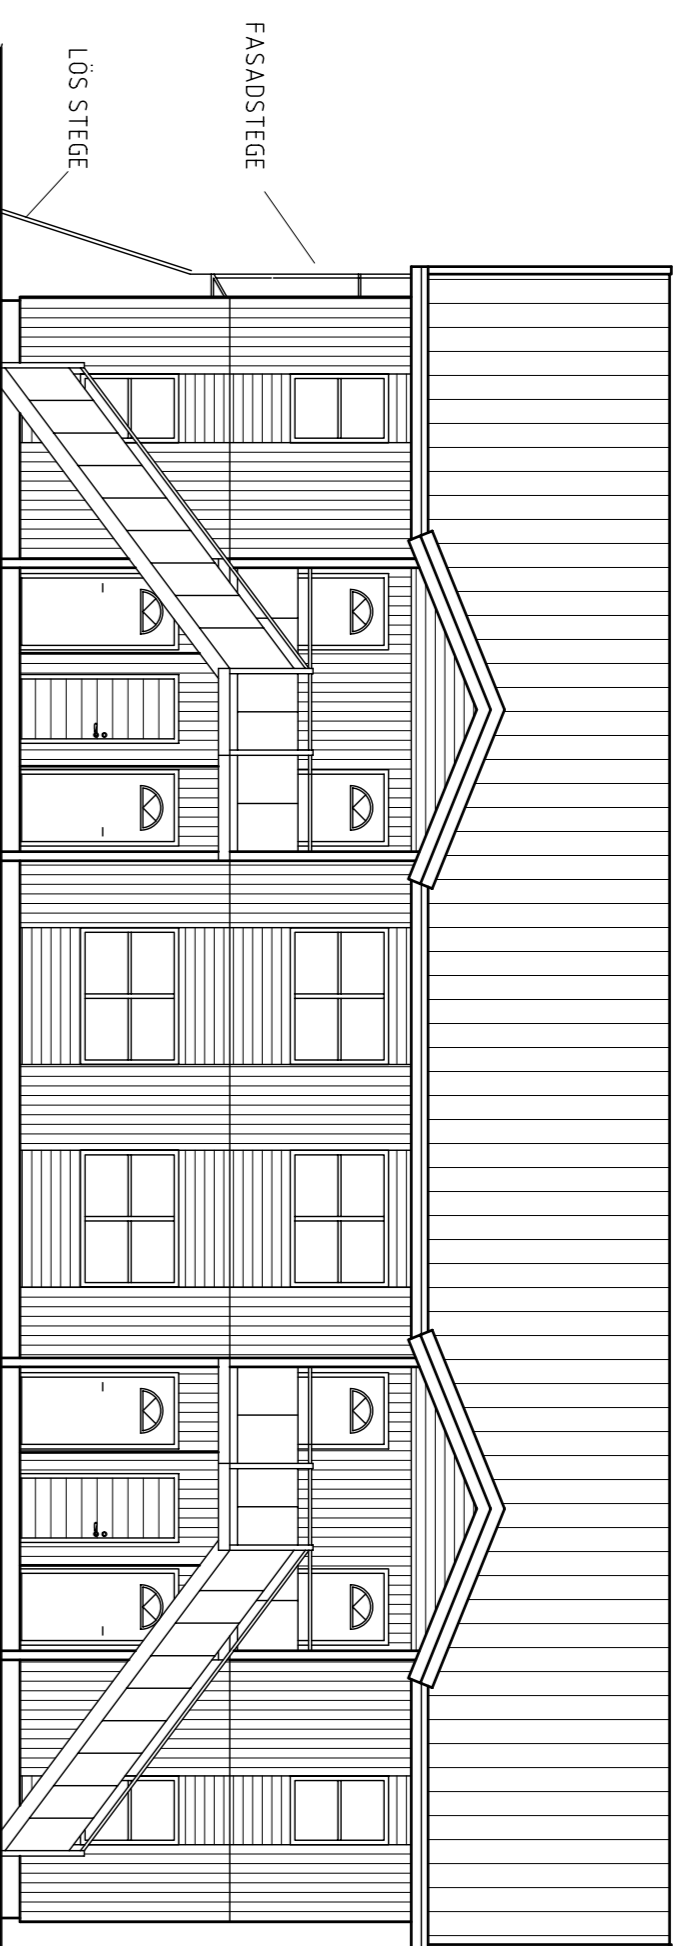


FASAD MOT ÖSTER

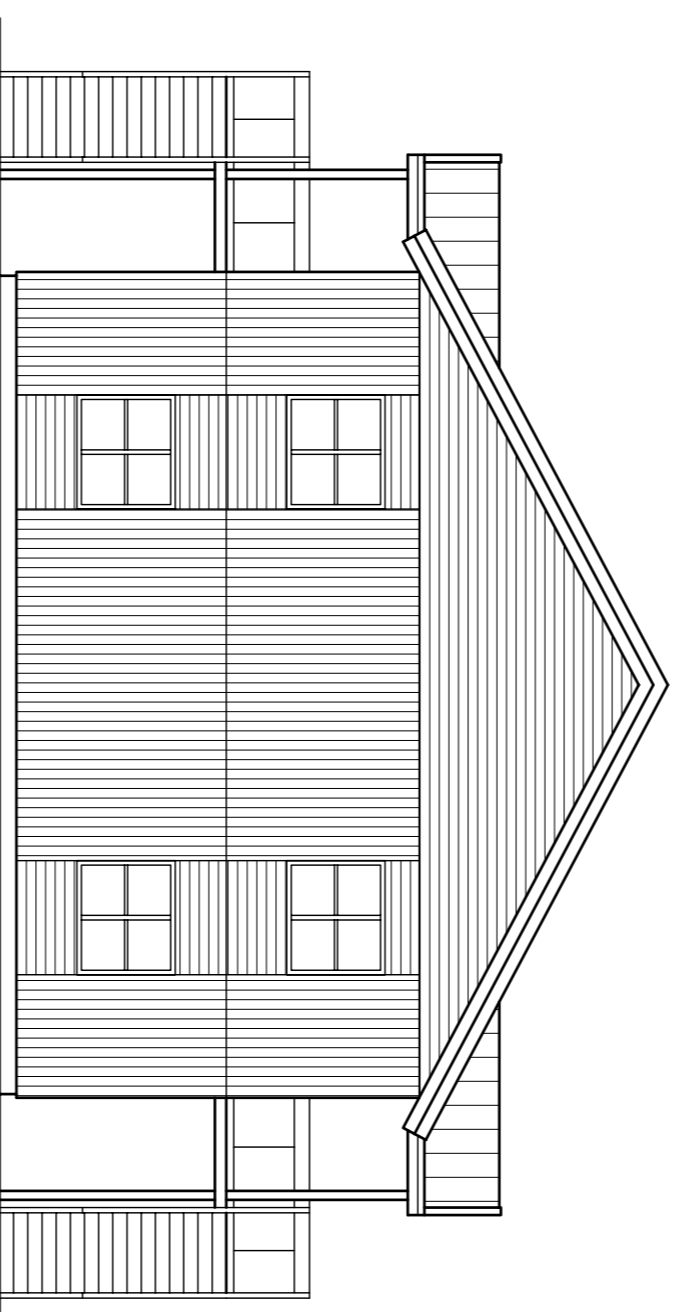


FASAD MOT NORR

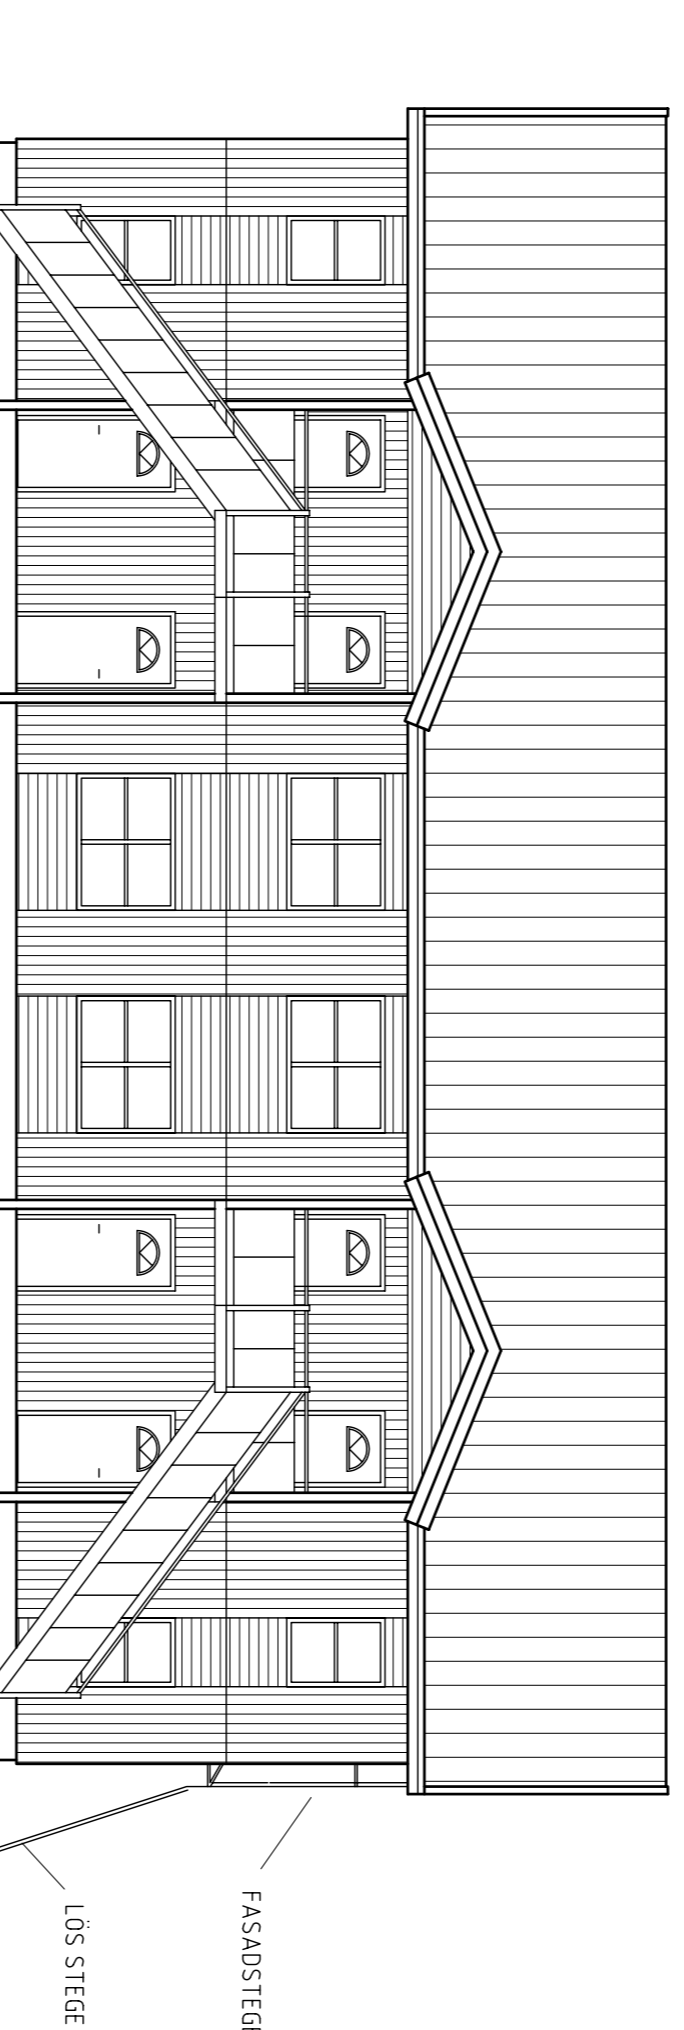


FASAD MOT VÄSTER

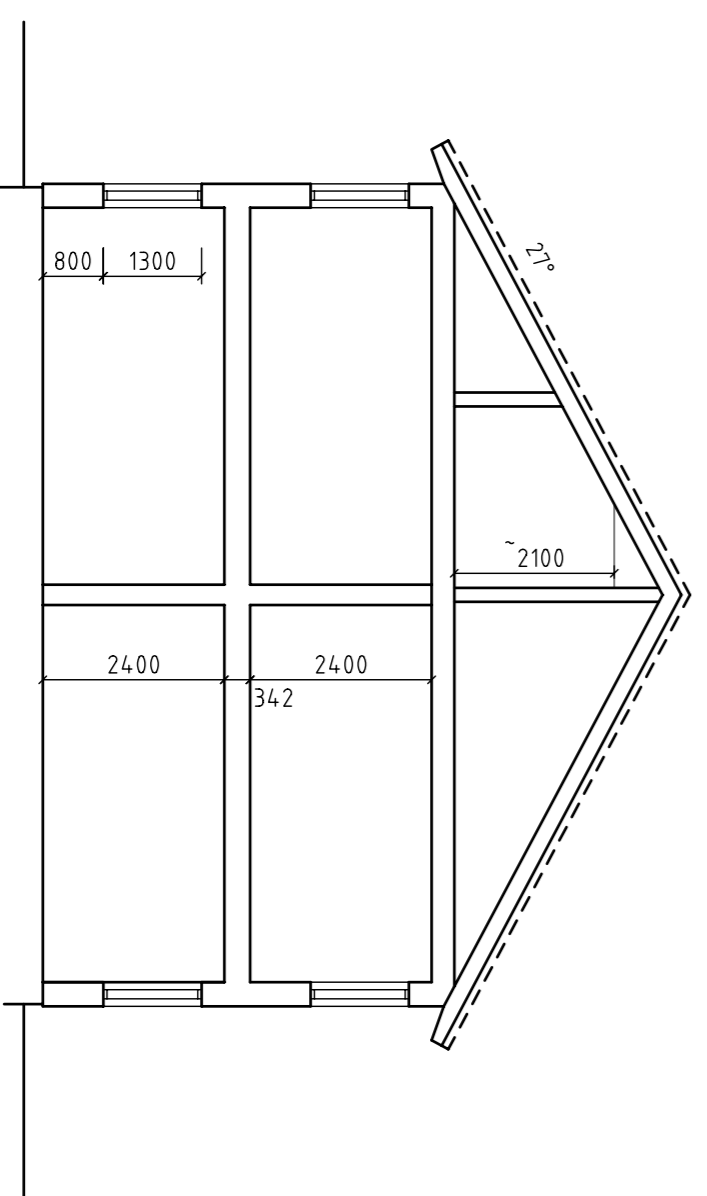

SEKTION

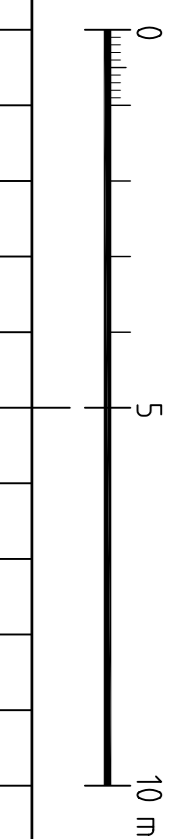


B	RELATIONSHANDLING	TR	07 08 15
REF:	ANBRINGEN ANSÖR	SKA	DATUM
LÅGGER			
<b>RELATIONSHANDLING</b>			
<b>NYBYGGNAD ELEVOSTÄDER</b>			
<b>SUNNE</b>			
Totalentreprenör <b>SKANSKA</b> SKANSKA Sverige AB Box 143 655 23 TORSHYV SKANSKA SVENDE 1m 0500-139 40			
A	Structor AB, Fogarsta	0223-475 90	
K	Structor AB, Hogfors	0563-54 06 70	
E	Sunne EI	0565-178 50	
VS	Ake's EI o Bygg	0565-178 70	
V	L/B Fikkerservice	0565-136 90	
M	NINWA	0560-126 94	
Uppdragschef	RIJAD AV	HANNO ZOGZAR	
7106-146	TR	Leif Larsson	
ANSVARIG			
2007-03-08	Leif Larsson		
NYBYGGNAD ELEVOSTÄDER SUNNE BOSTADS AB DEL AV BRÅRUD 392, SUNNE FASADER OCH SEKTION			
SKALA	NUMMER	T BET	
A1, 1:100	A30-02	B	
A3, 1:200			

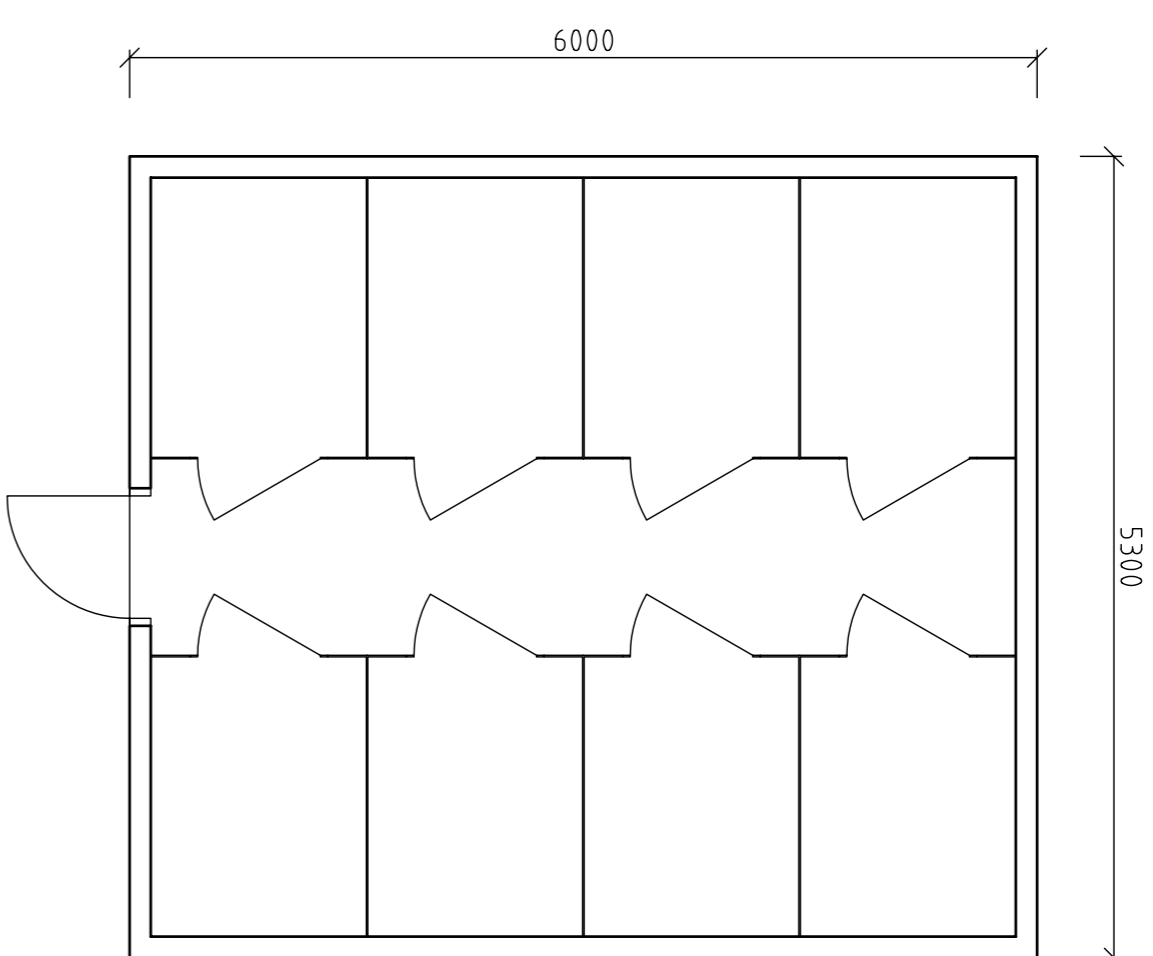


PLAN, FÖRRÅD


ANTAL 3 st

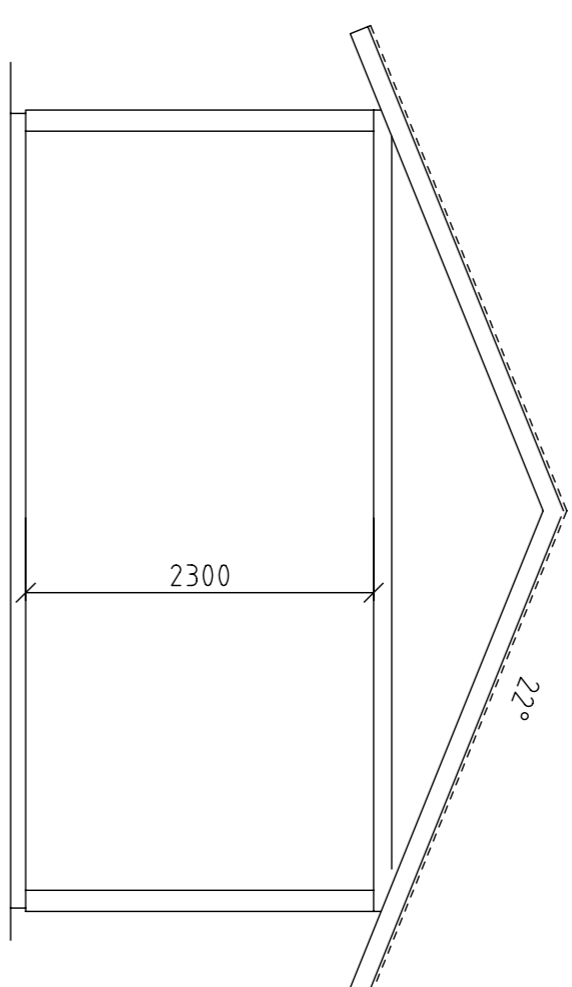


SEKTION, FÖRRÅD

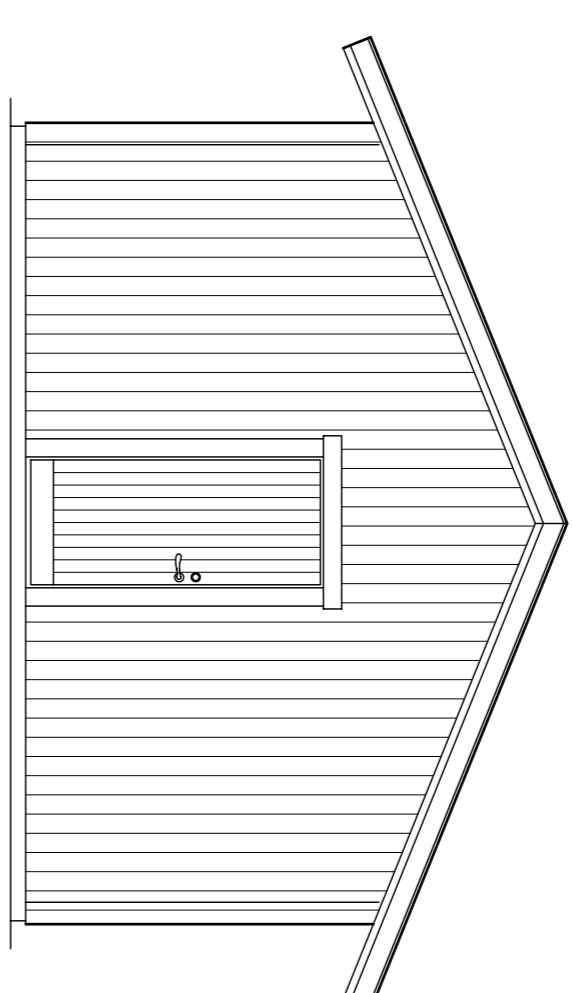

GAVEL, FÖRRÅD

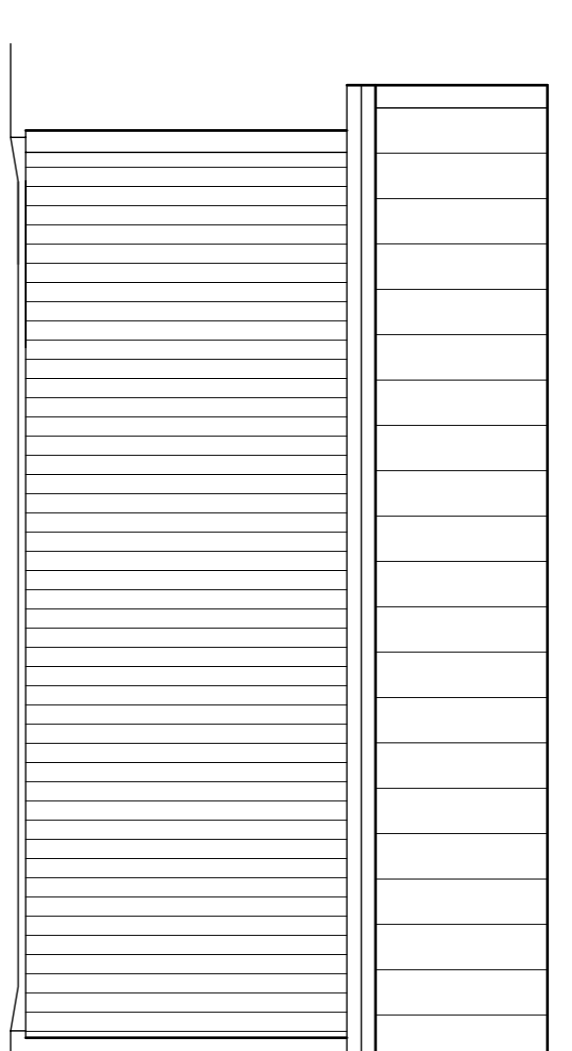


FASAD, FÖRRÅD

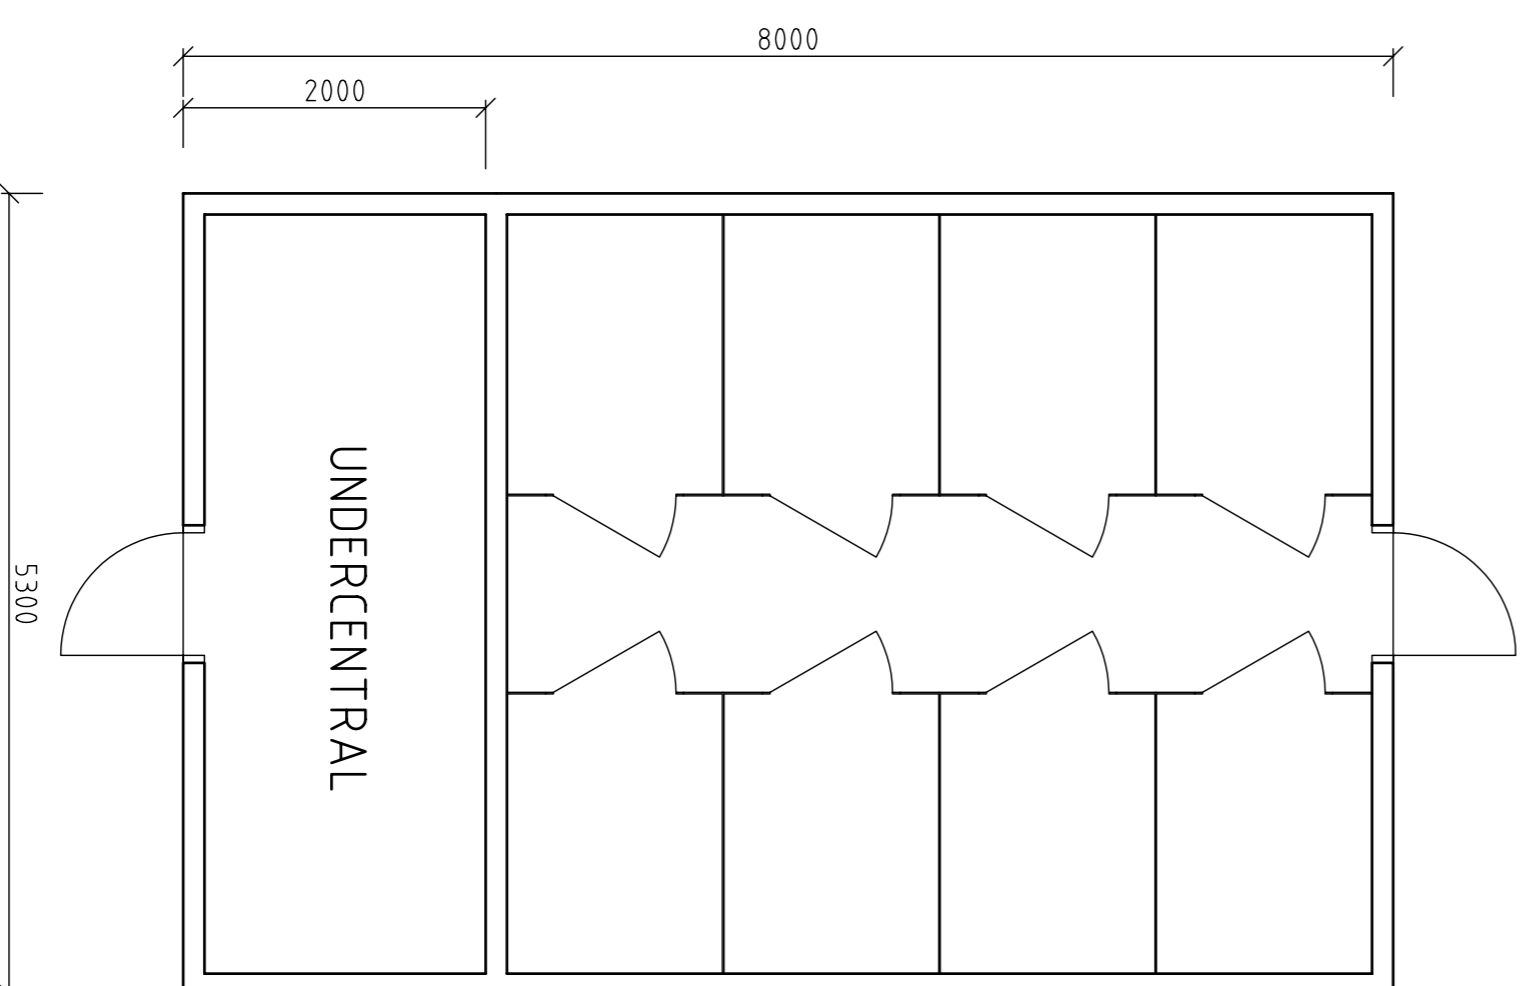


PLAN, FÖRRÅD med UC


ANTAL 1 st

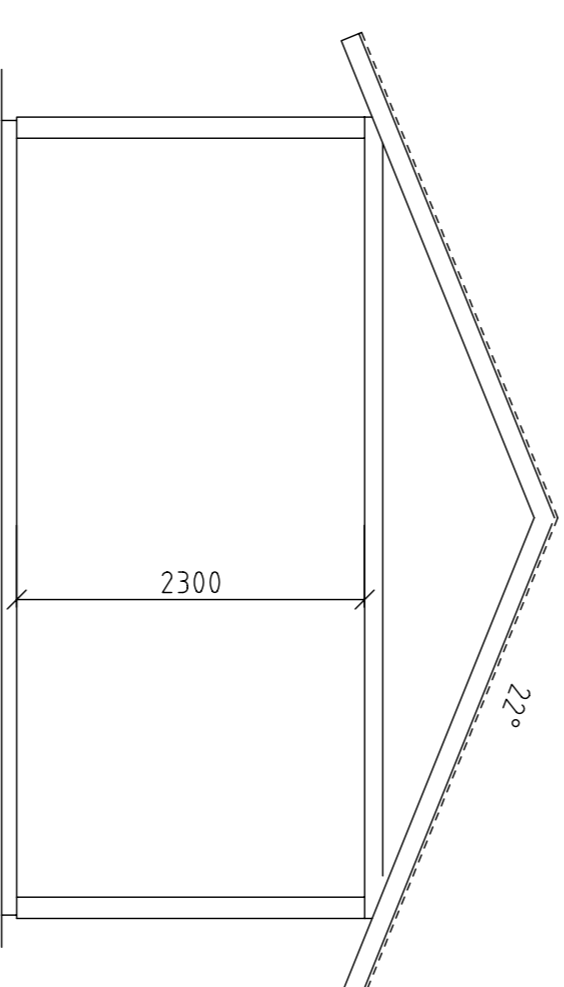

SEKTION, FÖRRÅD med UC

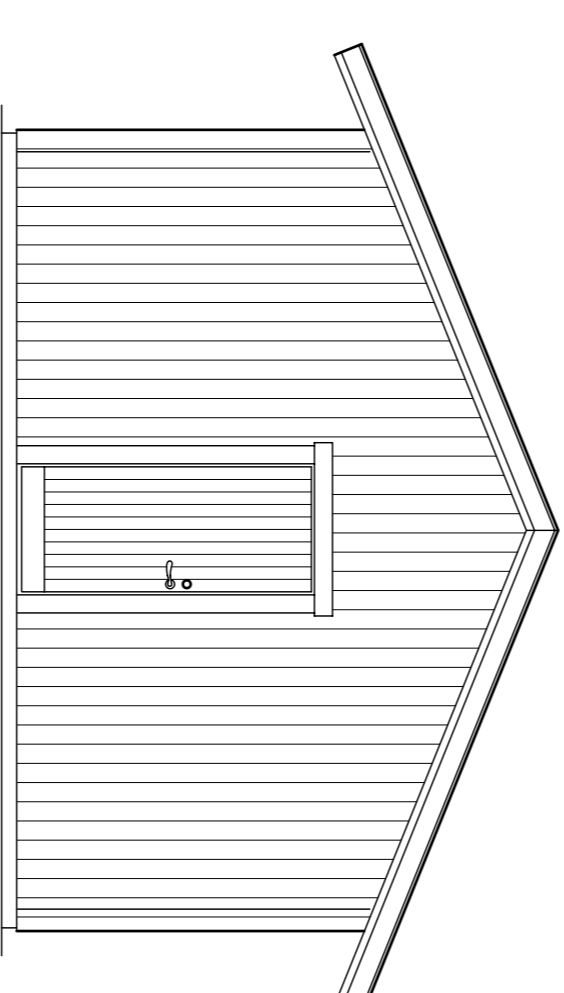



GAVEL, FÖRRÅD med UC

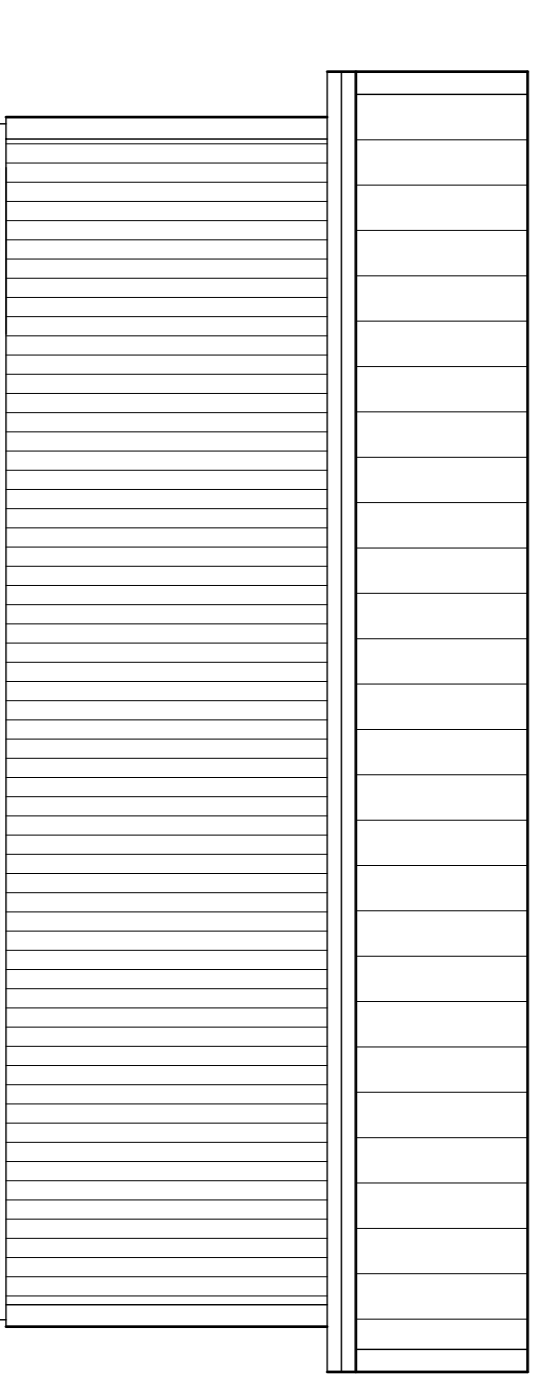

FASAD, FÖRRÅD med UC

REF:  
LAGER:

A	RELATIONSHANDLING	TR	07.08.15
BET	ANBRINGEN ANSÖR	SKA	DATUM
<b>RELATIONSHANDLING</b> <b>NYBYGGNAD ELEVOSTÄDER</b> <b>SUNNE</b>			
<b>SKANSKA Sverige AB</b> Totalentreprenör Box 143 655 23 TORSHYV SKANSKA SVENDE 1tn 0560-136 94			
A	Structor AB, Fogarsta	0223-475 90	
K	Structor AB, Hogfors	0563-54 06 70	
E	Sunne EI	0565-178 50	
VS	Ake's EI o Bygg	0565-178 70	
V	L/B Fikiser-service	0565-136 90	
M	NINWA	0560-126 94	
Uppdrags- och ansvarig	TR	Handledare	
7106-146	Leif Larsson	Leif Larsson	
07.03.20			
NYBYGGNAD ELEVOSTÄDER SUNNE BOSTADS AB DEL AV BRÅRUD 3 92, SUNNE FÖRRÅDSBYGGNADER			
SKALA A1: 1:50 A3: 1:100	NUMMER A30-03		BET A

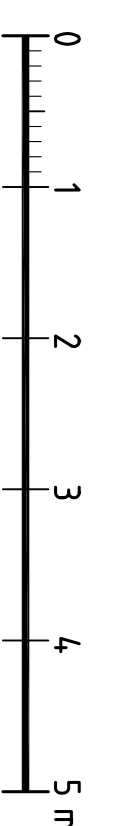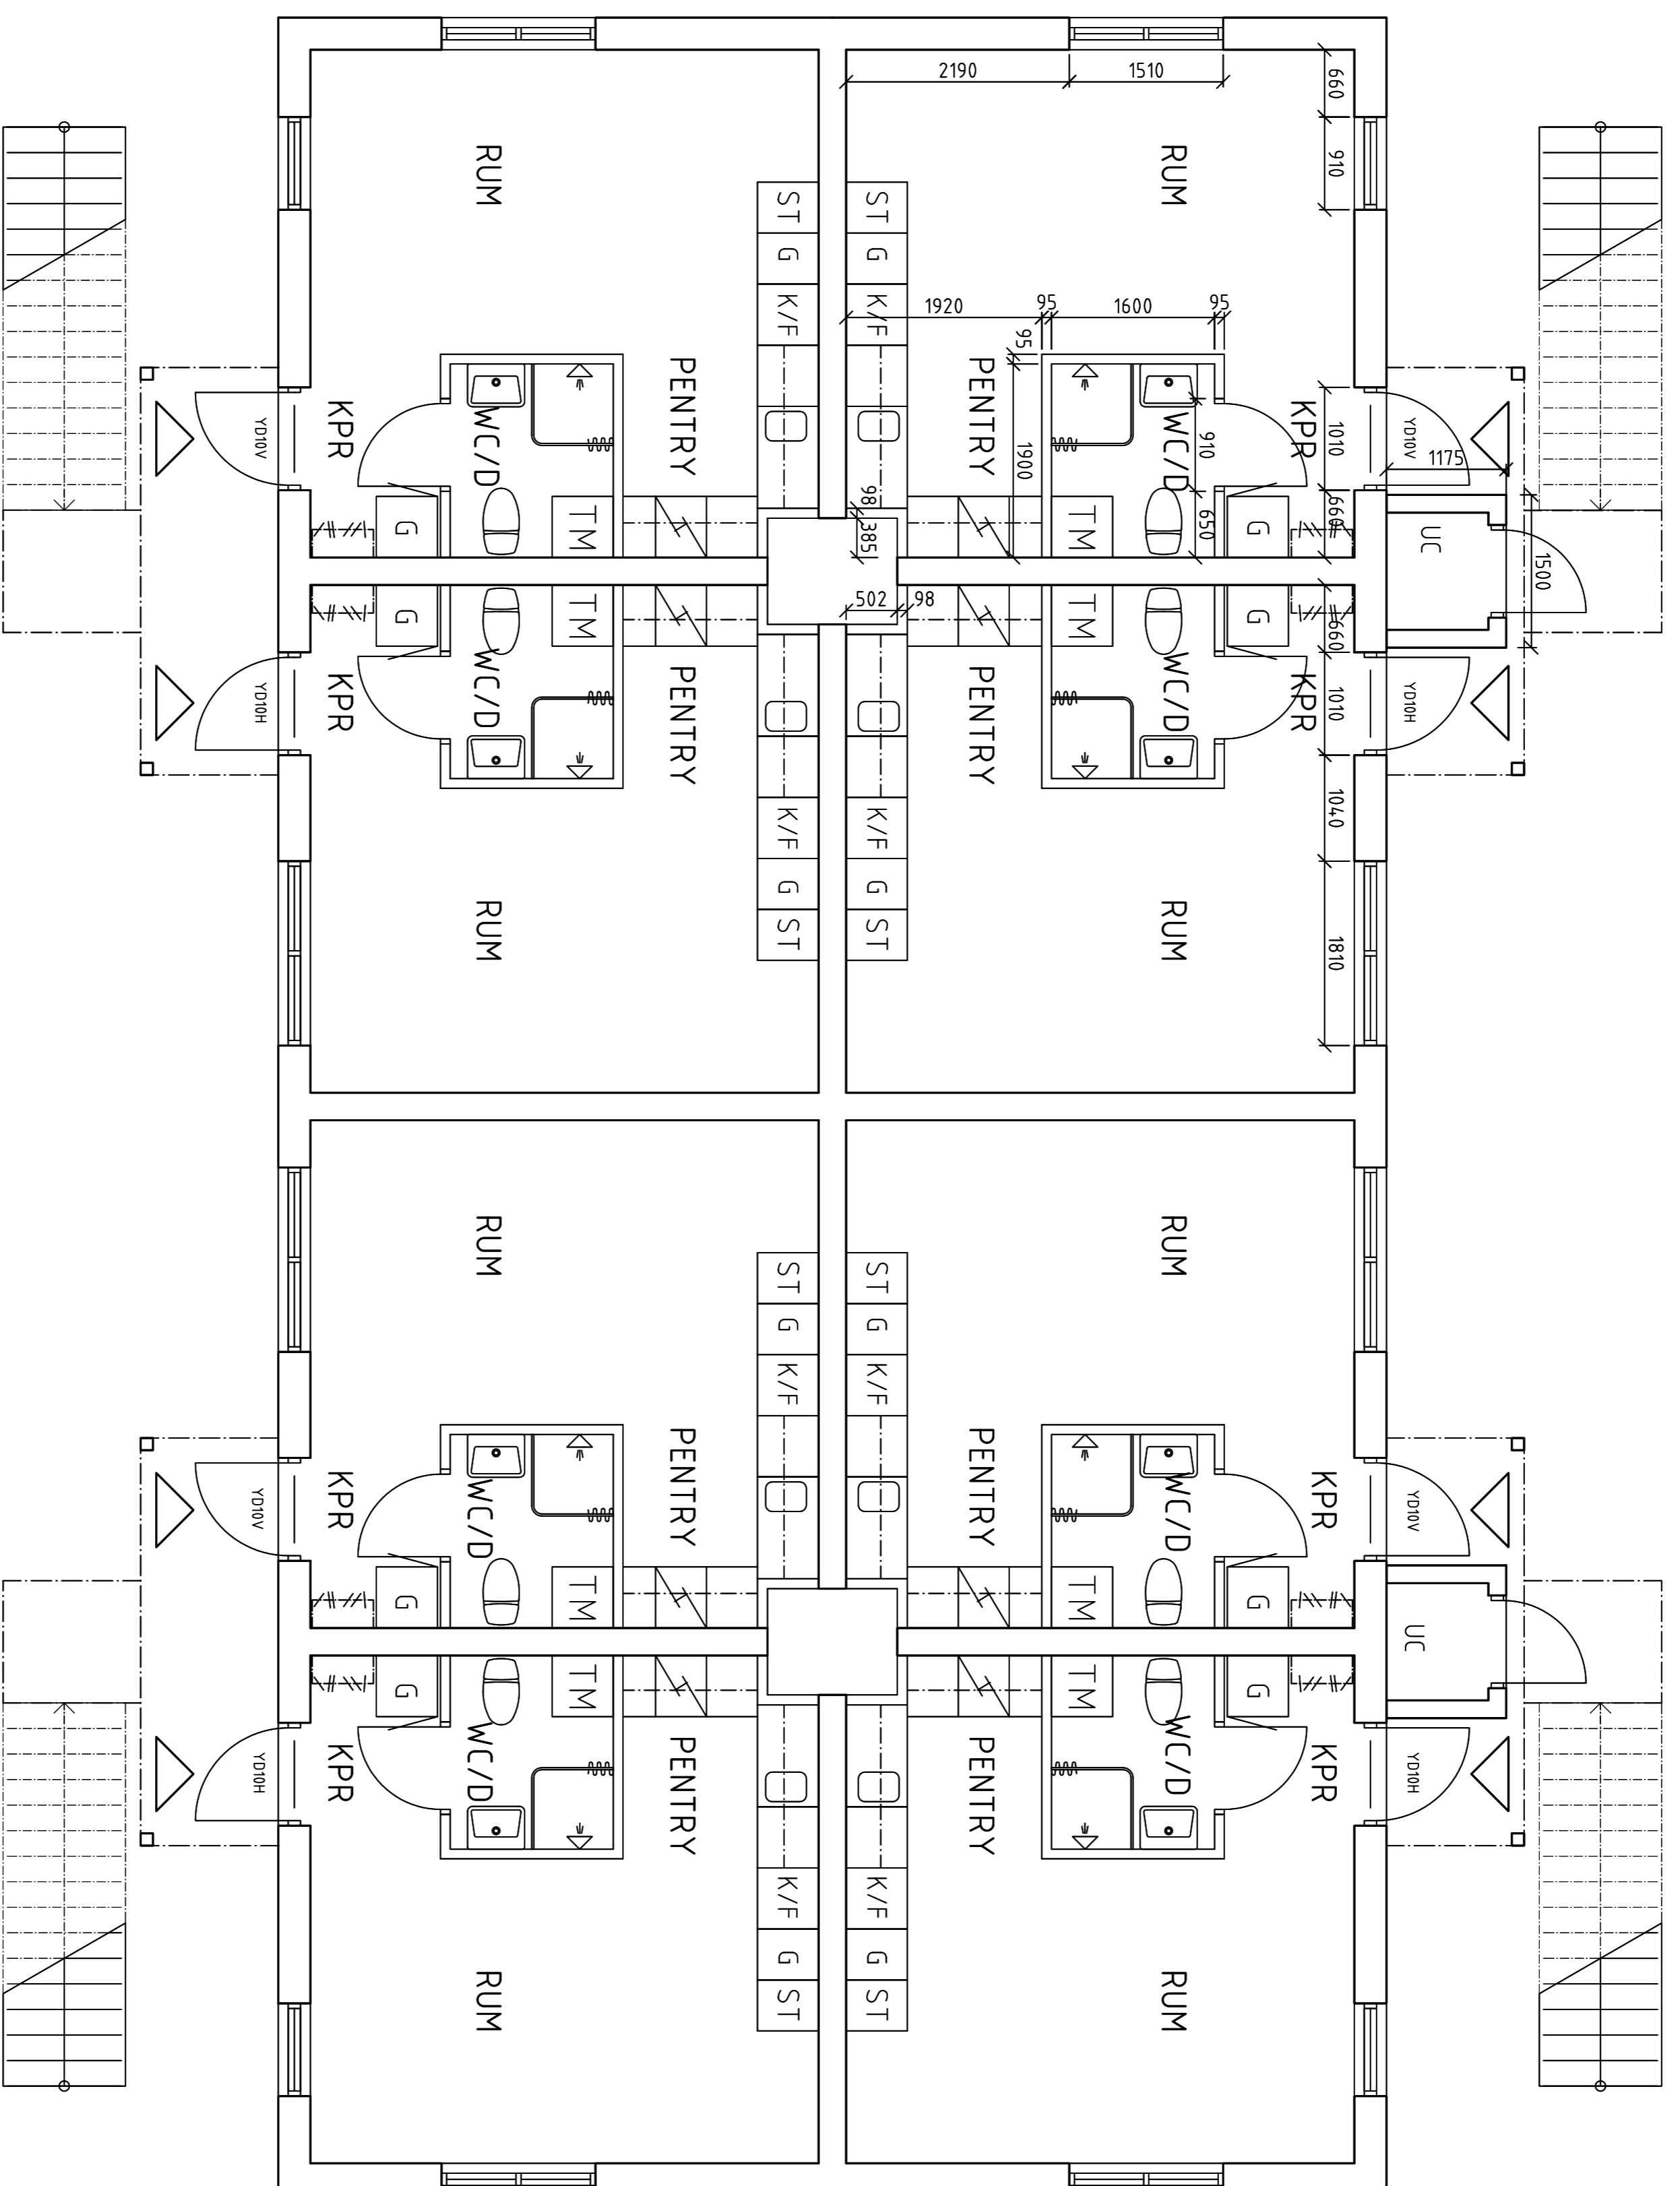

REF:  
LAGER:


B RELATIONSHANDLING TR 07 08 15  
 RELATIONSHANDLING  
 NYBYGGNAD ELEVOSTÄDER  
 SUNNE

Totientreprenör  
**SKANSKA** SKANSKA Sverige AB  
 Box 143  
 685 23 TORSSBY  
 SKANSKA SVENIGE  
 Tel: 0560-139 40

A	Structor AB, Fogarsta	0223-475 90
K	Structor AB, Hogfors	0563-54 06 70
E	Sunne EI	0565-178 50
VS	Ake's EI o Bygg	0565-178 70
V	L/B Fikkerservice	0565-136 90
M	NINJA	0560-126 94

UPPSÄTTNING  
 7106-146 TR Leif Larsson  
 ANSVARIG  
 2007-03-08 Leif Larsson

NYBYGGNAD ELEVOSTÄDER  
 SUNNE BOSTADS AB  
 DEL AV BRÄRUD 392, SUNNE  
 BOTTENPLAN  
 SKALA  
 A1: 1:50  
 A3: 1:100  
 NUMMER  
 A30:101  
 BET  
 B

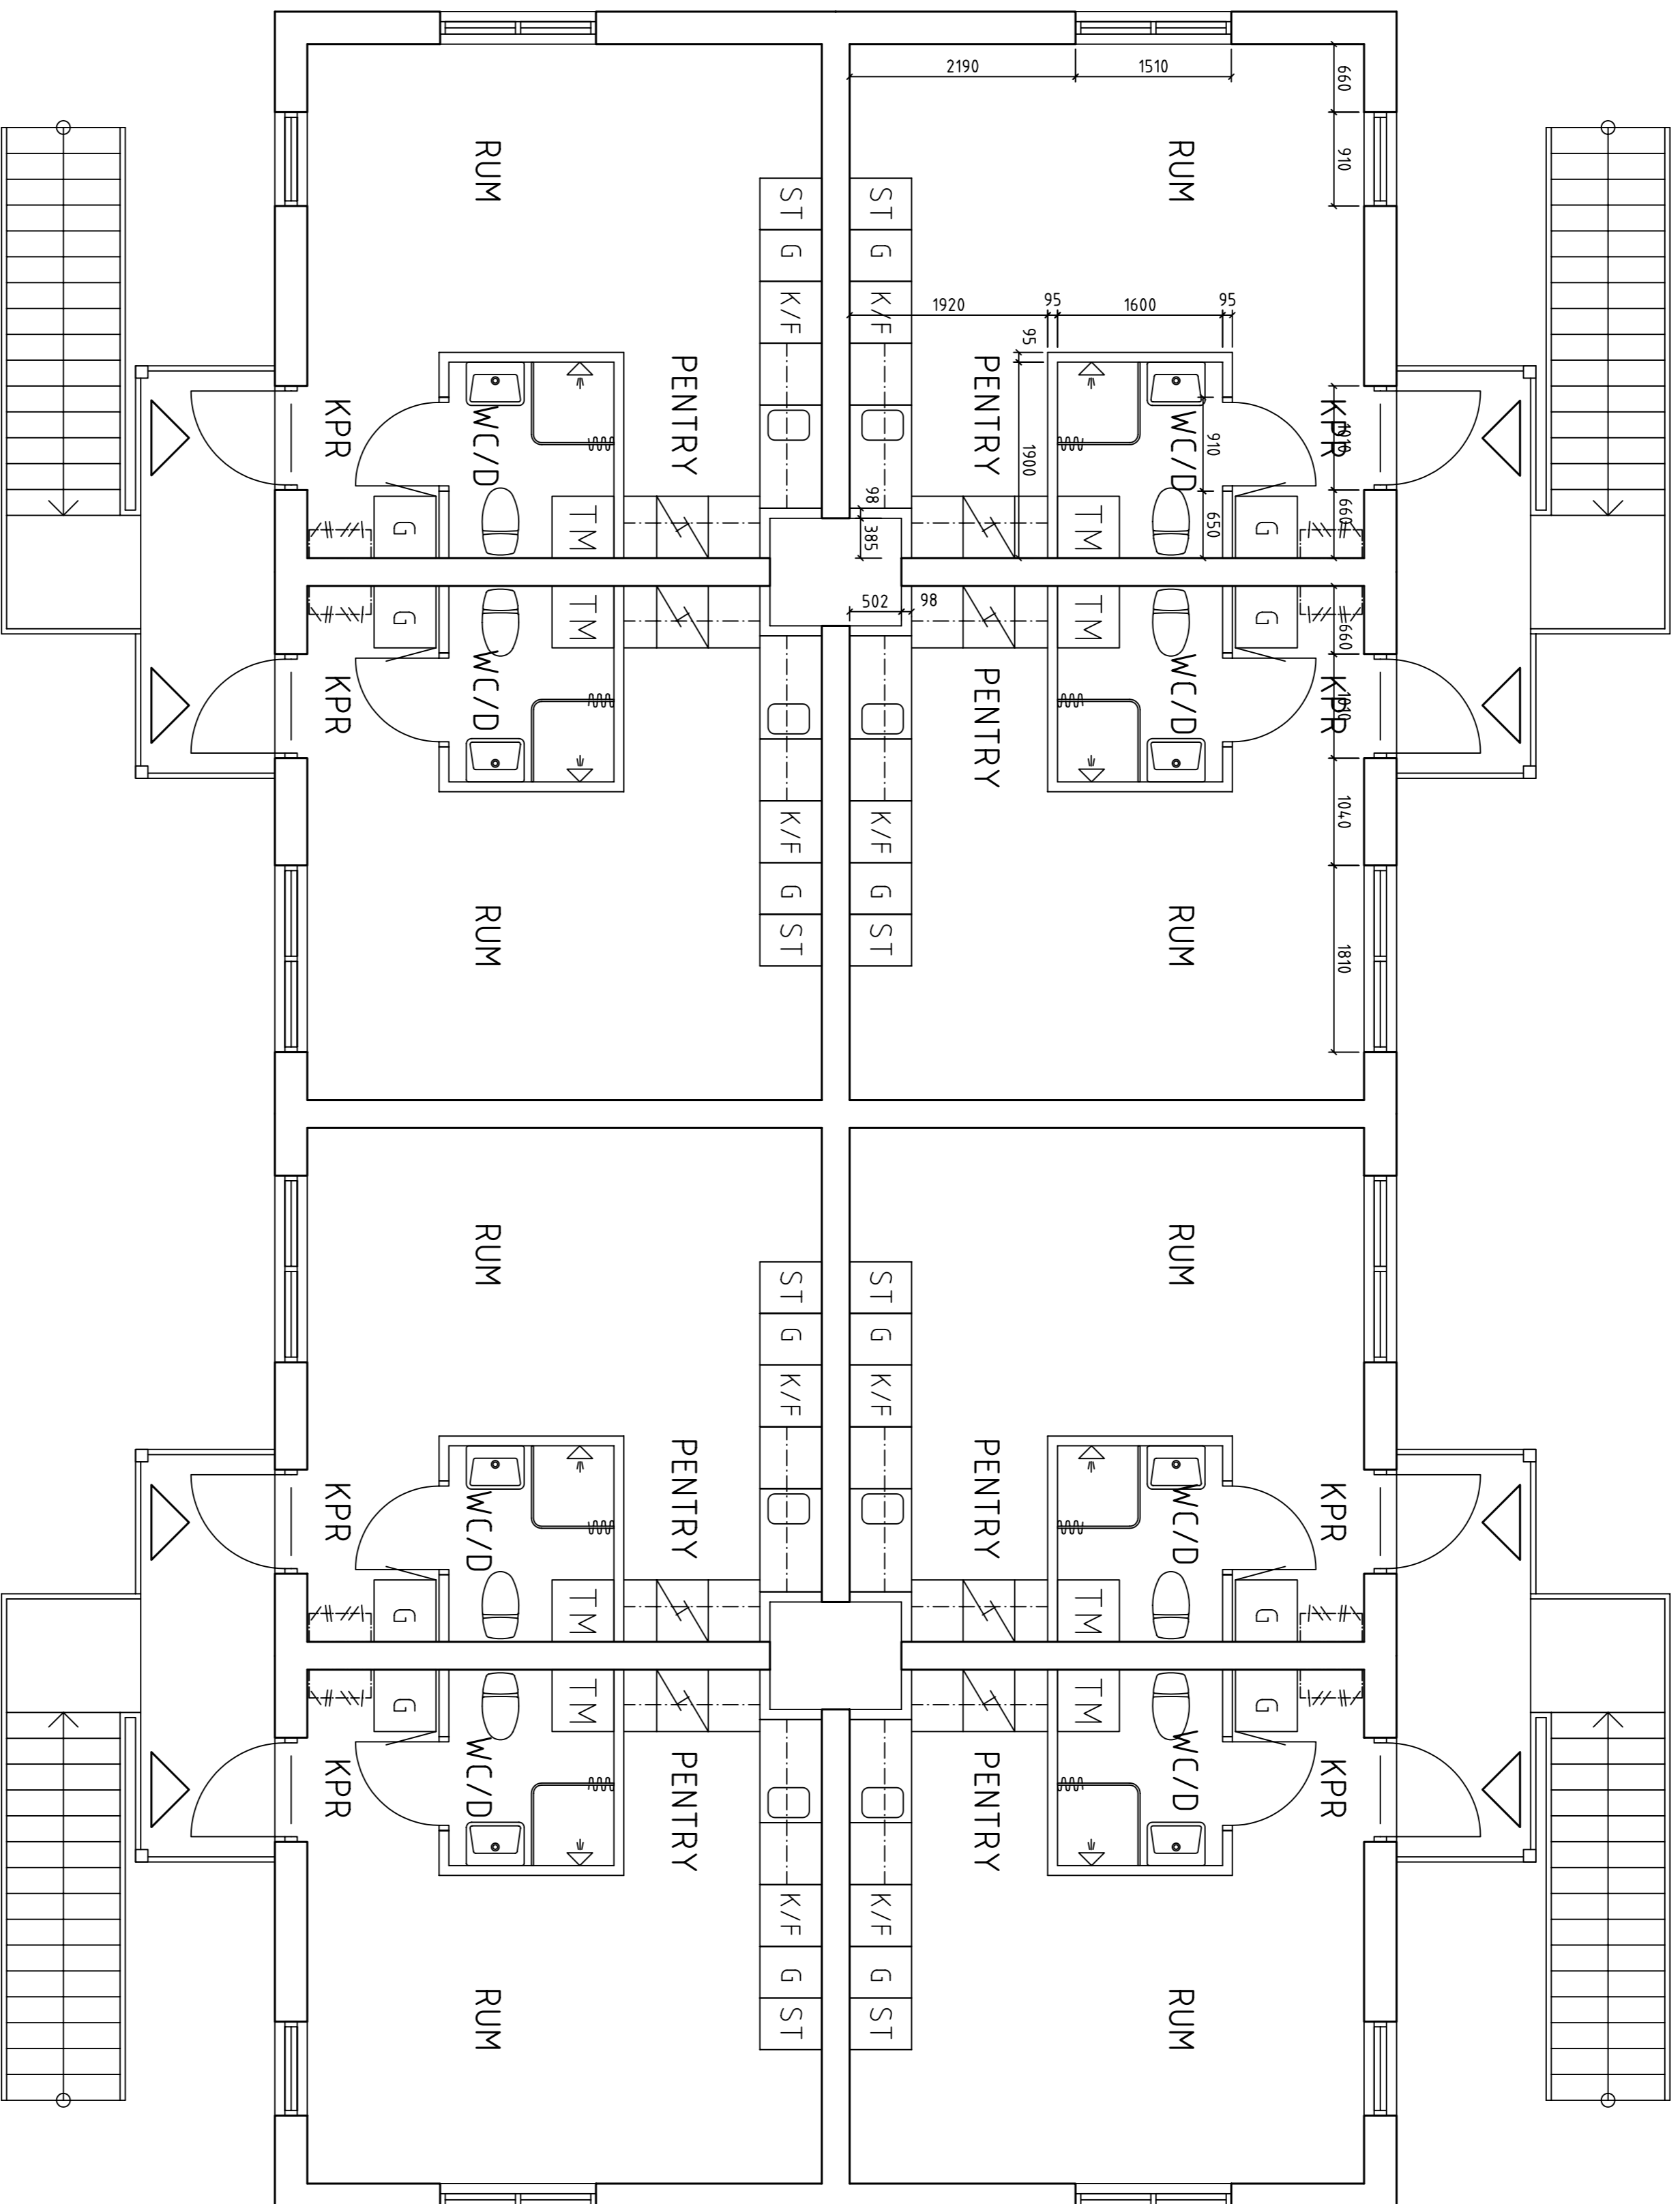


RELATIONSHANDLING TR 07 08 15  
 NYBYGGNAD ELEVOSTÄDER SUNNE

**SKANSKA** SKANSKA Sverige AB  
 Box 143  
 685 23 TORSHYV  
 SKANSKA SVENDE  
 Tel: 0560-139 40

A	Structor AB, Fogarsta	0223-475 90
K	Structor AB, Hogfors	0563-54 06 70
E	Sunne EI	0565-178 50
VS	Ake's EI o Bygg	0565-178 70
V	L/B Fikkerservice	0565-136 90
M	NINJA	0560-126 94
UPPSÄTTNING	RIZAD AV	HANNO ZGZORIC
7106-146	TR	Leif Larsson
ANSVARIG		
2007-03-08	Leif Larsson	

NYBYGGNAD ELEVOSTÄDER  
 SUNNE BOSTADS AB  
 DEL AV BRÄRUD 392, SUNNE  
 ÖVREPLÅN  
 SKALA A1 1:50  
 NUMMER A30-201  
 I BET A



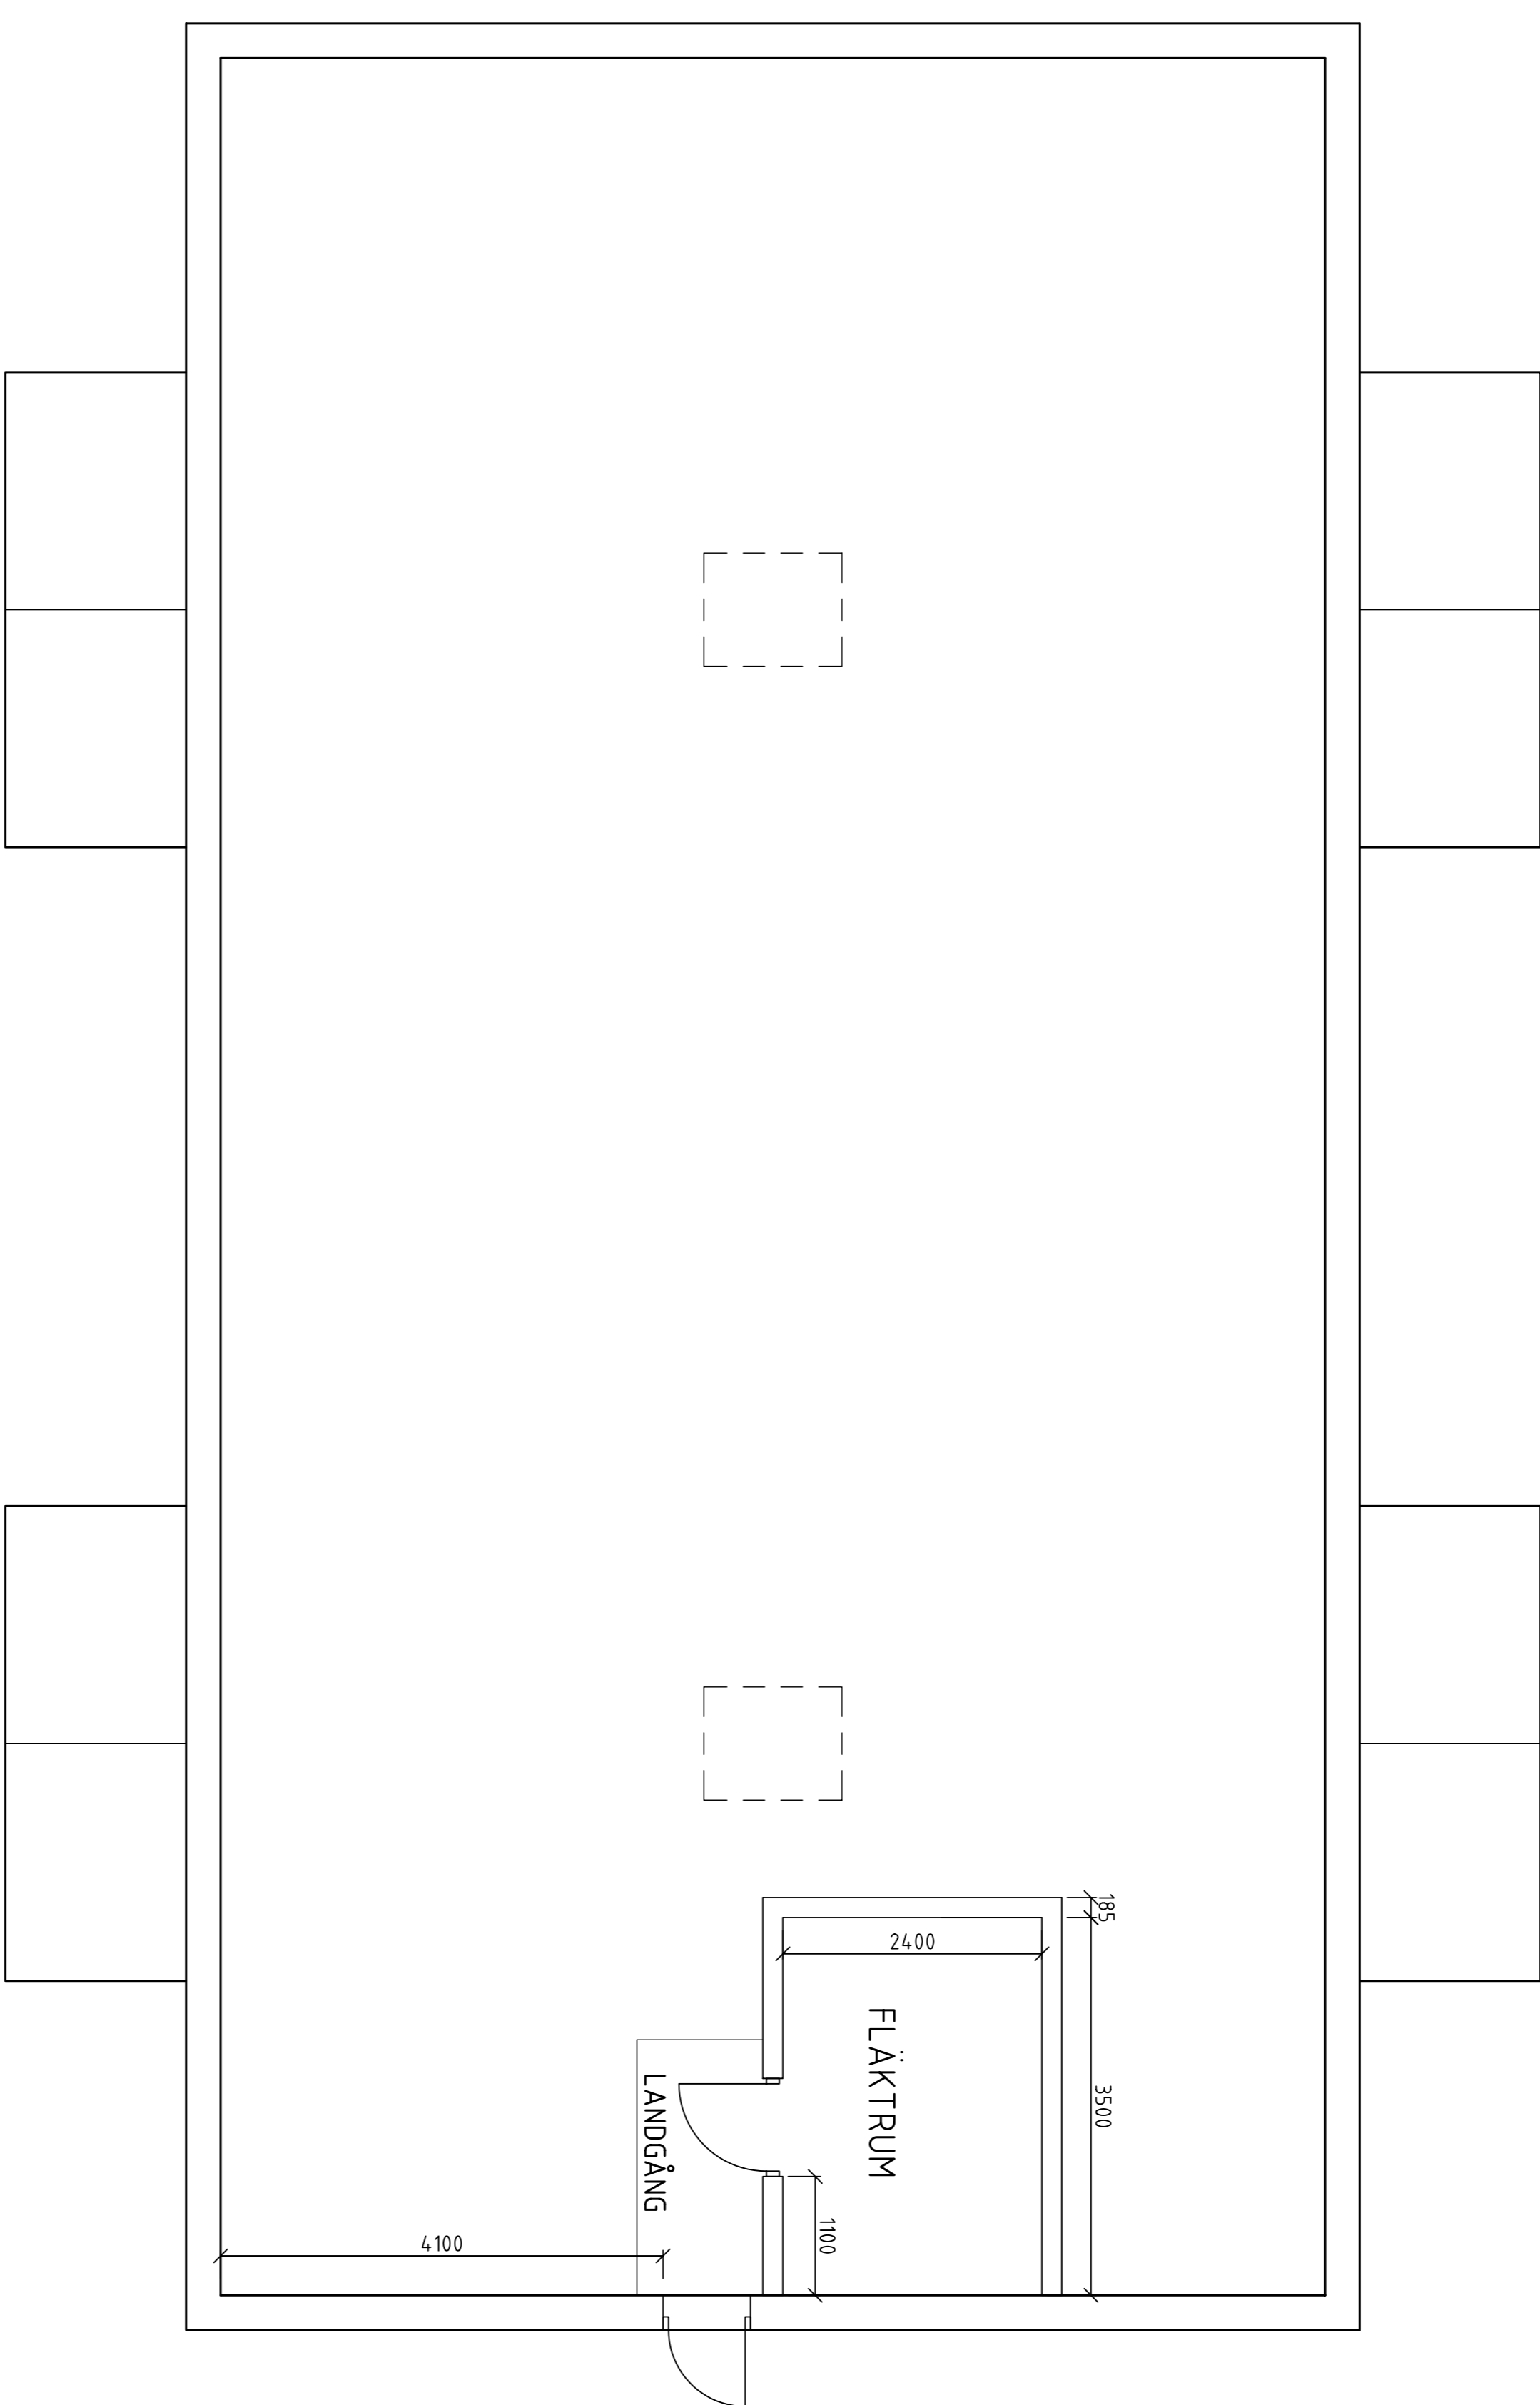

A | RELATIONSHANDLING | TR | 07.08.15  
 BEF. | ANF. | ANBRINGEN ANSÖR. | SOU. | DATUM  
**RELATIONSHANDLING**  
**NYBYGGNAD ELEVOSTÄDER**  
**SUNNE**

Totalentreprenör  
**SKANSKA** SKANSKA Sverige AB  
 Box 143  
 655 23 TORSHYV  
 SKANSKA SVENIGE  
 Tel: 0800-139 740



A	Structor AB, Fogarsta	0223-475 90
K	Structor AB, Hogfors	0563-54 06 70
E	Sunne EI	0565-178 50
VS	Ake's EI o Bygg	0565-178 70
V	L/B Flikservice	0565-136 90
M	NINWA	0560-126 94
UPPSÄTTARE	TRAD AV	HANDLEDARE
7106-146	TR	Leif Larsson
ANSVARIG		Leif Larsson

2007-03-08 Leif Larsson  
**NYBYGGNAD ELEVOSTÄDER**  
**SUNNE BOSTADS AB**  
 DEL AV BRÄRUD 392, SUNNE  
 VINDSPÄN

SKALA  
 A1 1:50  
 A3 1:100  
 NUMMER  
 A30-301  
 I BET  
 A

VINHYLLO  
VÄGGSKÅP  
VÄGGSKÅP med micro  
ÖVERSKÅP

VÄGGSKÅP  
FLÄKTSKÅP M. FLÄKT  
VÄGGSKÅP  
PASSBIT

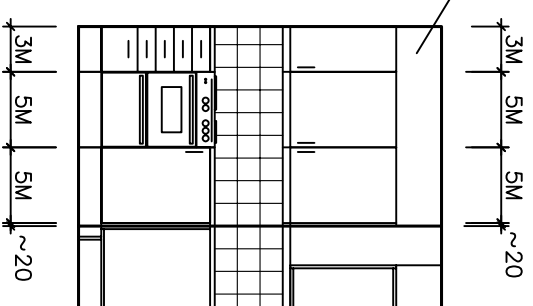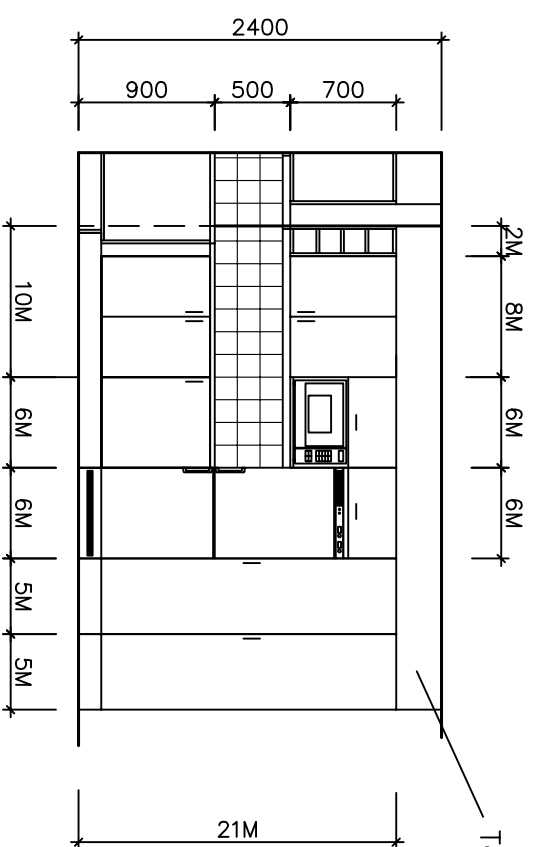

Vy A

Vy B

HÖRN DISKBÄNK SKÅP  
BÄNSKÅP FÖRBERETT FÖR BÄNKDISKMASKIN  
KYL/FRYS ER8612B  
GARDEROB  
STÄDSKÅP

LÅDHURTS M.UTRDAGSSKIVA  
SPIS  
BÄNSKÅP  
PASSBIT

**ANTAL** 32 st  
(16 st +  
16 st spegelv.)


**ANM.**  
SKÅP OVAN KYL SKALL INGÅ I KÖKSLEVERANS

**BESLAG**  
ENLIGT SS OCH FABRIKANTENS STANDARD  
STÄNGNINGSBESLAG I GÅNGJÄRN


**YTSKIKT**  
SKÅPSTOMMAR AV VIT MELAMIN,  
LUCKOR OCH LÅDOR FABRIKSMÅLADE VITA.  
BÄNSKIVOR AV PLASTLAMINAT MED POSTFORMAD KANT

**UTFÖRANDE**  
ENL. SS 834128 OCH FABRIKANTENS NORMALA STANDARD  
VAD GÄLLER KVALITET OCH INREDNING I SKÅPEN  
DISKBÄNSKÅP SKALL VARA UTRUSTAT MED SOPBACKSYSTEM  
FÖR SOPSEPARERING.  
KAKELLIST MELLAN KAKEL OCH VÄGGSKÅP

**BESKRIVNING**  
STANDARDSKÅP MÄTTSATTA I MODULMÅTT  
ERFORDERLIG ANPASSNING TILL FABRIKANTENS STANDARD  
AVVIKANDE MÅTT I MILLIMETER.

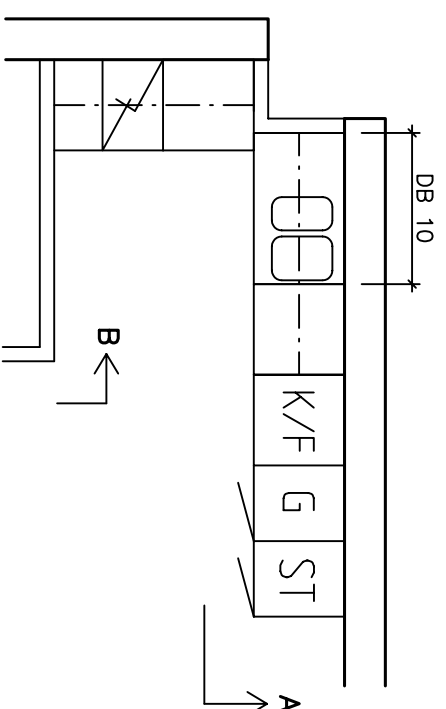

Plan PENTRY

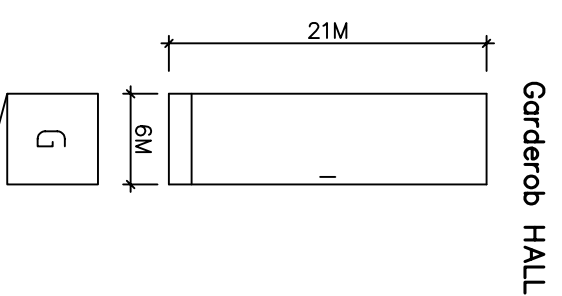

Garderob HALL

## RELATIONSHANDLING

REV.	ANT.	REVIDERING	AVSER	TR	SIGN.	DATUM
A		RELATIONSHANDLING				07 08 15

FAGERSTA 2007-03-08

RITAD AV HANDLÄGGARE  
LEIF LARSSON

ARBETSNUMMER 7106-146  
SKALA A3=1:50

RITNINGSNUMMER A37:01  
REV A

# Structor

HULTHÉN STRÅTH

Box 52, 737 22 FAGERSTA  
Tfn 0223-475 90, Fax 0223-475 99

NYBYGGNAD ELEVBOSTÄDER  
SUNNE BOSTADS AB  
DEL AV BRÅRUD 3:92, SUNNE

SKÅPINREDNING